02	Hochrüstung	Schirmer 11/10	Scholz 11/10	Breitfeld 03/11	Schirmer 08/11
01	Erstellung Bestand	Dörnfeld 04/09	Scholz 10/10		Schirmer 11/10
Index	Änderung	Bear./Dat.	Gepr./Dat.Änderungsnum.	Abnah./Dat.	Überm./Dat.

Beruhend auf:

Ersatz für: 7111.009-00902

Ersatz durch:

DB NETZE

BWES__.10/01

1:1000		Datum	Name
	Erstellt:	04/09	Dörnfeld
	Geprüft:	10/10	Scholz
	Freigegeben:		

DR. GRABAND & PARTNER GmbH
Budapester Str. 41
10787 Berlin
Tel. 030/264 937-0

UZ Berlin Westkreuz (Rb) BWKRR
ESTW-A Westend BWES
Signallageplan

02 1+

DB Engineering & Consulting GmbH
Part of DB E.C.O. Group
Planung I.TV-O-P-BLN
Caroline-Michaelis-Straße 5-11
10115 Berlin

	Datum	Zeichen
bearbeitet	23.06.2021	Schmechtig
gezeichnet	23.06.2021	Lepom
geprüft	23.06.2021	Albrecht

EP_LST_SLP_RBB_001

DEGES im Auftrag der Autobahn GmbH des Bundes — Die Autobahn

Deutsche Einheit Fernstraßenplanungs- und -bau Gmbh
Zimmerstraße 54
10117 Berlin
Telefon (030) 202 43 - 0
Telefax (030) 202 43 - 291
www.deges.de

	Datum	Zeichen
bearbeitet	06/2021	Hazim
geprüft	06/2021	Schaefer

Projekt-Nr.
VKE F03

Nr.	Art der Änderung	Datum	Zeichen

Lagesystem	Soldner 88	Stand Kataster	09.12.2020
Höhensystem	DHHN 92	Bestandsvermessung	09.12.2020

VORENTWURF

Die Autobahn GmbH des Bundes

Straße: A 100/115 Station:

PROJIS-Nr.: „-"


Unterlage / Blatt-Nr.:
Signallageplan S-Bahn Ringbahnbrücke
Bauzustand
Strecke 6020; km 30,000 - km 30,892
Maßstab: 1:1000

A 100 / A 115 - Umbau AD Funkturm

A100, RF DD - Bau-km 0+000 (Betr.-km 6,091) bis Bau-km 0+871.720 (Betr.-km 7,042)
A100, RF HH - Bau-km 0+000 (Betr.-km 7,042) bis Bau-km 0+970.352 (Betr.-km 6,002)
A115 - Bau-km 0+150 (Betr.-km 26,710) bis Bau-km 1+214.220 (Betr.-km 27,924)

Aufgestellt: (Datum)	Geprüft: (Datum)
DEGES	DEGES
....	....

Kenntnisnahme: (Datum)	Genehmigt: (Datum)
	Autobahn GmbH des Bundes
....	....



	Datum	Zeichen
bearbeitet	23.06.2021	Schmechtig
gezeichnet	23.06.2021	Lepom
geprüft	23.06.2021	Albrecht

DB Engineering & Consulting GmbH
Part of DB E.C.O. Group
Planung I.TV-O-P-BLN
Caroline-Michaelis-Straße 5-11
10115 Berlin

EP_LST_KLP_RBB_001

DEGES im Auftrag der Autobahn GmbH des Bundes — Die Autobahn
Deutsche Einheit Fernstraßenplanungs- und -bau Gmbh
Zimmerstraße 54
10117 Berlin
Telefon (030) 202 43 - 0
Telefax (030) 202 43 - 291
www.deges.de

	Datum	Zeichen
bearbeitet	06/2021	Hazim
geprüft	06/2021	Schaefer

Projekt-Nr.
VKE F03

Nr.	Art der Änderung	Datum	Zeichen

Lagesystem	Soldner 88	Stand Kataster	09.12.2020
Höhensystem	DHHN 92	Bestandsvermessung	09.12.2020

V O R E N T W U R F

Die Autobahn GmbH des Bundes

Straße: A 100/115 Station:


PROJIS-Nr.: „-“

Unterlage / Blatt-Nr.:
Kabellageplan S-Bahn Ringbahnbrücke
Bauzustand
Strecke 6020; km 30,635 - km 31,328
Maßstab: 1:500

A 100 / A 115 - Umbau AD Funkturm

A100, RF DD - Bau-km 0+000 (Betr.-km 6,091) bis Bau-km 0+871.720 (Betr.-km 7,042)
A100, RF HH - Bau-km 0+000 (Betr.-km 7,042) bis Bau-km 0+970.352 (Betr.-km 6,002)
A115 - Bau-km 0+150 (Betr.-km 26,710) bis Bau-km 1+214.220 (Betr.-km 27,924)

Aufgestellt: (Datum) DEGES	Geprüft: (Datum) DEGES ....
Kenntnisnahme: (Datum)	Genehmigt: (Datum) Autobahn GmbH des Bundes ....

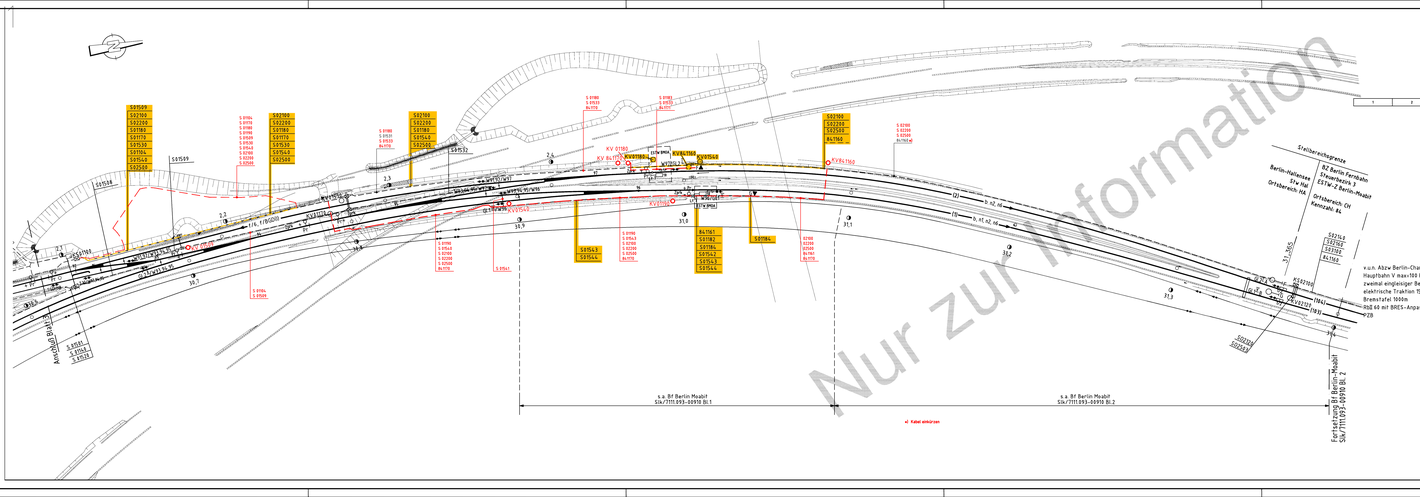

DB METZIG
DB Netz AG
Hauptgleitung LNF-S 4.02
Bereich: Slk/Slk 1384 Berlin
Aufgestellt: DB Infrastruktur
Berlin, den 16.12.2020
Unterschrift/ Name
Datum | Zeichen
Bearb.: 23.06.21 | Tiedke
Gepr.: 23.06.21 | Lipczynski
Ges.: 23.06.21 | Menke
Übergeben: | Kabelplan
DB Projektbau GmbH
BV Slk/ Slk
Projekte Slk 5-S, BFS Berlin
Signalanlagen
Bf Berlin-Halensee
Slk/ 7111.009-00910
Blatt-Nr.
1
Erstellt für:
Erstellt durch:
Änderung | Bearb. | Gepr. | Datum | Übergeben | Datum | Vorgabe

DB
DB Engineering & Consulting GmbH
Part of DB E.C.O. Group
Deutsche Bahn Platz
Carolina-Michaelis-Straße 5-11
10115 Berlin

	Datum	Zeichen
bearbeitet	23.06.2021	Schmechtig
geoschnitt	23.06.2021	Lepom
geprüft	23.06.2021	Albrecht

EP_LST_KLP_RBB_002

DEGES im Auftrag der Autobahn GmbH des Bundes
Die Autobahn
Deutsche Einheit Fernstraßenplanungs- und -bau GmbH
Zimmerstraße 54
10117 Berlin
Telefon (030) 202 43 - 0
Telefax (030) 202 43 - 291
www.deges.de

	Datum	Zeichen
bearbeitet	06/2021	Hazim
geprüft	06/2021	Schaefer

Projekt-Nr.
VKE F03

Nr.	Art der Änderung	Datum	Zeichen

Lagesystem	Soldner 66	Stand Kataster	09.12.2020
Höhensystem	DHHN 92	Bestandsvermessung	09.12.2020

VORENTWURF

Die Autobahn GmbH des Bundes

Unterlage / Blatt-Nr.
Kabellageplan F-Bahn
Ringbahnbrücke
Bauzustand
Strecke 0170, km 30.590 - km 32.428
Maßstab: 1:1000

Straße: A 100/115 Station:

PROJIS-Nr.:

A 100 / A 115 - Umbau AD Funkturm

A100, RF DD - Bau-km 0+000 (Betr.-km 6.091) bis Bau-km 0+871 T25 (Betr.-km 7.042)
A100, RF HH - Bau-km 0+000 (Betr.-km 7.042) bis Bau-km 0+675.352 (Betr.-km 8.062)
A115 - Bau-km 0+150 (Betr.-km 26,710) bis Bau-km 1+214.220 (Betr.-km 27.924)

Aufgestellt: (Datum)	Geprüft: (Datum)
DEGES	DEGES
Kenntnisnahme: (Datum)	Genehmigt: (Datum)
	Autobahn GmbH des Bundes



DB Engineering & Consulting GmbH
Part of DB E.C.O. Group
Planung I.TV-O-P-BLN
Caroline-Michaelis-Straße 5-11
10115 Berlin

	Datum	Zeichen
bearbeitet	23.06.2021	Schmechtig
gezeichnet	23.06.2021	Lepom
geprüft	23.06.2021	Albrecht

EP_LST_SLP_RBB_002

DEGES im Auftrag der Autobahn GmbH des Bundes — Die Autobahn

Deutsche Einheit Fernstraßenplanungs- und -bau Gmbh
Zimmerstraße 54
10117 Berlin
Telefon (030) 202 43 - 0
Telefax (030) 202 43 - 291
www.deges.de

	Datum	Zeichen
bearbeitet	06/2021	Hazim
geprüft	06/2021	Schaefer

Projekt-Nr.
VKE F03

Nr.	Art der Änderung	Datum	Zeichen

Lagesystem	Soldner 88	Stand Kataster	09.12.2020
Höhensystem	DHHN 92	Bestandsvermessung	09.12.2020

V O R E N T W U R F

Die Autobahn GmbH des Bundes

Straße: A 100/115 Station:


PROJIS-Nr.: „-"

Unterlage / Blatt-Nr.:
Signallageplan S-Bahn Ringbahnbrücke
Endzustand
Strecke 6020; km 30,000 - km 30,892
Maßstab: 1:1000

A 100 / A 115 - Umbau AD Funkturm

A100, RF DD - Bau-km 0+000 (Betr.-km 6,091) bis Bau-km 0+871.720 (Betr.-km 7,042)
A100, RF HH - Bau-km 0+000 (Betr.-km 7,042) bis Bau-km 0+970.352 (Betr.-km 6,002)
A115 - Bau-km 0+150 (Betr.-km 26,710) bis Bau-km 1+214.220 (Betr.-km 27,924)

Aufgestellt: (Datum) DEGES	Geprüft: (Datum) DEGES ....
Kenntnisnahme: (Datum)	Genehmigt: (Datum) Autobahn GmbH des Bundes ....



Nur zur Information

Index	Änderung	Bear./Dat.	Gepr./Dat.Änderungsnum.	Abnah./Dat.	Überm./Dat.
02	Hochrüstung	Schirmer 11/10	Scholz 11/10	Breitfeld 03/11	Schirmer 08/11
01	Erstellung Bestand	Dörnfeld 04/09	Scholz 10/10		Schirmer 11/10

Beruhend auf:

Ersatz für: 7111.009-08910

Ersatz durch:

DB NETZE

BWES__.10/15

1:500		Datum	Name
	Erstellt:	04/09	Dörnfeld
	Geprüft:	10/10	Scholz
	Freigegeben:		

DR. GRABAND & PARTNER GmbH
Budapester Str. 41
10787 Berlin
Tel. 030/264 937-0

UZ Berlin Westkreuz (Rb) BWKRR
ESTW-A Westend BWES
Kabellageplan

02 2+

DB Engineering & Consulting GmbH
Part of DB E.C.O. Group
Planung I.TV-O-P-BLN
Caroline-Michaelis-Straße 5-11
10115 Berlin

	Datum	Zeichen
bearbeitet	23.06.2021	Schmechtig
gezeichnet	23.06.2021	Lepom
geprüft	23.06.2021	Albrecht

EP_LST_KLP_RBB_003

DEGES im Auftrag der Autobahn GmbH des Bundes — Die Autobahn

Deutsche Einheit Fernstraßenplanungs- und -bau Gmbh
Zimmerstraße 54
10117 Berlin
Telefon (030) 202 43 - 0
Telefax (030) 202 43 - 291
www.deges.de

	Datum	Zeichen
bearbeitet	06/2021	Hazim
geprüft	06/2021	Schaefer

Projekt-Nr.
VKE F03

Nr.	Art der Änderung	Datum	Zeichen

Lagesystem	Soldner 88	Stand Kataster	09.12.2020
Höhensystem	DHHN 92	Bestandsvermessung	09.12.2020

VORENTWURF

Die Autobahn GmbH des Bundes

Straße: A 100/115 Station:

PROJIS-Nr.: „-"

Unterlage / Blatt-Nr.:
Kabellageplan S-Bahn Ringbahnbrücke
Endzustand
Strecke 6020; km 30,635 - km 31,328
Maßstab: 1:500

A 100 / A 115 - Umbau AD Funkturm


A100, RF DD - Bau-km 0+000 (Betr.-km 6,091) bis Bau-km 0+871.720 (Betr.-km 7,042)
A100, RF HH - Bau-km 0+000 (Betr.-km 7,042) bis Bau-km 0+970.352 (Betr.-km 6,002)
A115 - Bau-km 0+150 (Betr.-km 26,710) bis Bau-km 1+214.220 (Betr.-km 27,924)

Aufgestellt: (Datum)
DEGES
....

Geprüft: (Datum)
DEGES
....

Kenntnisnahme: (Datum)
....

Genehmigt: (Datum)
Autobahn GmbH des Bundes
....



0340081315

					DB NETZE DB Netz AG Anlagenplanung (I.NP-O-A (G)) Granitzstr. 55/56, 13189 Berlin	Ausg. / Datum		B
					Aufgestellt: DB International Berlin, den 10/2008 Unterschrift/ Name	Maßstab: 1:1000 Grundschaltung	Ausg.	Datum
						Datum	Name	
					Bearb.	01/07	Tiesler	Signalanlagen Bf Berlin-Halensee
					Gepr.	01/07	Spreter	
					Gez.	01/07	Mielke	Kabellageplan Stw "Hal"
					Über.			
					DB NETZE DB ProjektBau GmbH I.BV-O-P (6) C.-Michaelis-Str. 5-11, 10115 Berlin	Slk/ 7111.009-00910		Blatt 4-
Nr.	Änderung	Bearb. Datum	Gepr. Datum	Abnah. Datum	Übern. Datum	Urspr.	Ersatz für:	Ersetzt durch:

		Datum	Zeichen
DB Engineering & Consulting GmbH Part of DB E.C.O. Group Planung I.TV-O-P-BLN Caroline-Michaelis-Straße 5-11 10115 Berlin	bearbeitet	23.06.2021	Schmechtig
	gezeichnet	23.06.2021	Lepom
	geprüft	23.06.2021	Albrecht
	EP_LST_KLP_RBB_004		

		Datum	Zeichen
DEGES im Auftrag der Autobahn GmbH des Bundes — Die Autobahn Deutsche Einheit Fernstraßenplanungs- und -bau Gmbh Zimmerstraße 54 10117 Berlin Telefon (030) 202 43 - 0 Telefax (030) 202 43 - 291 www.deges.de	bearbeitet	06/2021	Hazim
	geprüft	06/2021	Schaefer
	Projekt-Nr. VKE F03		

Nr.	Art der Änderung	Datum	Zeichen

Lagesystem	Soldner 88	Stand Kataster	09.12.2020
Höhensystem	DHHN 92	Bestandsvermessung	09.12.2020

VORENTWURF


Die Autobahn GmbH des Bundes Straße: A 100/115 Station: PROJIS-Nr.: „-“	Unterlage / Blatt-Nr.: Kabellageplan F-Bahn Ringbahnbrücke Endzustand Strecke 6170; km 30,590 - km 32,428 Maßstab: 1:1000

A 100 / A 115 - Umbau AD Funkturm

A100, RF DD - Bau-km 0+000 (Betr.-km 6,091) bis Bau-km 0+871.720 (Betr.-km 7,042)
A100, RF HH - Bau-km 0+000 (Betr.-km 7,042) bis Bau-km 0+970.352 (Betr.-km 6,002)
A115 - Bau-km 0+150 (Betr.-km 26,710) bis Bau-km 1+214.220 (Betr.-km 27,924)

Aufgestellt: (Datum) DEGES	Geprüft: (Datum) DEGES ....
Kenntnisnahme: (Datum)	Genehmigt: (Datum) Autobahn GmbH des Bundes ....

18.03.2021 11:50 jlepom @ 23.1s P:\2019\P19-0286 Umbau Autobahndreieck Funkturm\03_EP\01_LST\PT\100 Pläne\Ringbahnbrücke\Slk_7111_009_00910_4_0340081315.dwg / 4_0340081315_Ez



Erläuterungen:

1) Gef.-Sch Gl. 371 - Sig. 441, 443, 3002, 3016, 3400, 3403
372 - Sig. 445, 447, 3016, 3400, 386Y, 387Y, 388Y
373 - Sig. 437, 3010, 3014, 3404, 365X
374 - Sig. 437, 3014, 3402, 3404
Zp9/10 - Sig. 3002, 3004, 3006, 3008, 3011, 3013, 3401, 3403
Fahrtmelder - Sig. 3002, 3004, 3006, 3008, 3011, 3013, 3401, 3403
2) Nachbarstellbereich
4) Geschwindigkeitswechsel im VzG in Richtung BMS invers dargestellt

*) Kurzzug
**) 24x

Anmerkungen:
- Kennzahl (34) ohne Verwendung in der Bedienoberfläche und Außenanlage
- Sämtliche fernbediente Weichen mit Zungenprüfer

0340253352 B

Index	Änderung	Bear./Dat.	Gepr./Dat.	Abnah./Dat.	Übern./Dat.
	ZBS S5 West Anpassung BWKRV	Kokot 30.04.17	Krengel 25.08.17	Kunert 14.01.19	Engel 20.01.20
	ZBS Streckenausrüstung	Nickel 26.09.2016	Körlin 14.10.2016	Tent 30.10.2016	Engel 01.09.2017
08	ZBS S7 West Anp. BWKRV	Vogelsang 23.04.19	Krengel 29.05.19	Ganzer 02.09.19	Engel 20.01.20
01	Bauzustand 11 1. ÄM	Richter 04/06	Hinze 04/06		

Beruhend auf:
DB NETZE
Ersatz für: 7111.008-03902
Ersatz durch:
BWKRV.10/01

1:1000		Datum	Name
	Erstellt:	06/06	Weber
	Geprüft:		
	Freigegeben:		

DB International GmbH
Produktion Naher/Mittlerer Osten und Deutschland Nord
Elisabeth-Schwarzhaupt-Platz 1, 10115 Berlin
Tel.: 030/6343-0

ESTW-UZ Westkreuz (Stadtbahn)
ESTW-Z Westkreuz BWKRV
sicherungstechnischer Lageplan

08 3+

DB Engineering & Consulting GmbH
Part of DB E.C.O. Group
Planung I.TV-O-P-BLN
Caroline-Michaelis-Straße 5-11
10115 Berlin

	Datum	Zeichen
bearbeitet	23.06.2021	Schmechtig
gezeichnet	23.06.2021	Lepom
geprüft	23.06.2021	Albrecht

EP_LST_SLP_HAL_001

DEGES im Auftrag der Autobahn GmbH des Bundes — Die Autobahn
Deutsche Einheit Fernstraßenplanungs- und -bau Gmbh
Zimmerstraße 54
10117 Berlin
Telefon (030) 202 43 - 0
Telefax (030) 202 43 - 291
www.deges.de

	Datum	Zeichen
bearbeitet	06/2021	Hazim
geprüft	06/2021	Schaefer

Projekt-Nr.
VKE F03

Nr.	Art der Änderung	Datum	Zeichen

Lagesystem	Soldner 88	Stand Kataster	09.12.2020
Höhensystem	DHHN 92	Bestandsvermessung	09.12.2020

VORENTWURF

Die Autobahn GmbH des Bundes

Straße: A 100/115 Station:

PROJIS-Nr.: „-“

Unterlage / Blatt-Nr.:
Signallageplan Bl.1
Halenseebrücke
Bauzustand 1
Strecke 6024/6025; km 12,050 - km 12,955
Maßstab: 1:1000

A 100 / A 115 - Umbau AD Funkturm


A100, RF DD - Bau-km 0+000 (Betr.-km 6,091) bis Bau-km 0+871.720 (Betr.-km 7,042)
A100, RF HH - Bau-km 0+000 (Betr.-km 7,042) bis Bau-km 0+970.352 (Betr.-km 6,002)
A115 - Bau-km 0+150 (Betr.-km 26,710) bis Bau-km 1+214.220 (Betr.-km 27,924)

Aufgestellt: (Datum)
DEGES
....

Geprüft: (Datum)
DEGES
....

Kenntnisnahme: (Datum)
....

Genehmigt: (Datum)
Autobahn GmbH des Bundes
....



Erläuterungen:

1) Nachbarstellbereich

Anmerkungen:

- Kennzahl (34) ohne Verwendung in der Bedienoberfläche und Außenanlage

0340253353 B

Index	Änderung	Bear./Dat.	Gepr./Dat.	Abnah./Dat.	Übern./Dat.
07	ZBS S7 West Anp. BWKRV	Engel 23.04.19	Krengel 29.05.19	Ganzer 02.09.19	Engel 20.01.20
06	ZBS S5 West Anpassung BWKRV	Kokot 30.04.17	Krengel 25.08.17	Kunert 14.01.19	Engel 20.01.20
05	ZBS Strecken-ausrüstung	Nickel 26.09.2016	Körlin 14.10.2016	Tent 30.10.2016	Engel 01.09.2017
01	3. IBN, Einb. nach 1. Bauplan	Richter 01/07			

Beruhend auf:

Ersatz für: 7111.008-03902

Ersatz durch:

DB NETZE

BWKRV.10/01

1:1000	Erstellt:	10/04	Bahner
	Geprüft:		
	Freigegeben:		
		Datum	Name

DB International GmbH
Produktion Naher/Mittlerer Osten und Deutschland Nord
Elisabeth-Schwarzhaupt-Platz 1, 10115 Berlin
Tel.: 030/6343-0

ESTW-UZ Westkreuz (Stadtbahn)
ESTW-Z Westkreuz BWKRV
Sicherungstechnischer Lageplan

4-

DB Engineering & Consulting GmbH
Part of DB E.C.O. Group
Planung I.TV-O-P-BLN
Caroline-Michaelis-Straße 5-11
10115 Berlin

	Datum	Zeichen
bearbeitet	23.06.2021	Schmechtig
gezeichnet	23.06.2021	Lepom
geprüft	23.06.2021	Albrecht

EP_LST_SLP_HAL_002

DEGES im Auftrag der Autobahn GmbH des Bundes — Die Autobahn

Deutsche Einheit Fernstraßenplanungs- und -bau Gmbh
Zimmerstraße 54
10117 Berlin
Telefon (030) 202 43 - 0
Telefax (030) 202 43 - 291
www.deges.de

	Datum	Zeichen
bearbeitet	06/2021	Hazim
geprüft	06/2021	Schaefer

Projekt-Nr.
VKE F03

Nr.	Art der Änderung	Datum	Zeichen

Lagesystem	Soldner 88	Stand Kataster	09.12.2020
Höhensystem	DHHN 92	Bestandsvermessung	09.12.2020

VORENTWURF

Die Autobahn GmbH des Bundes

Straße: A 100/115 Station:

PROJIS-Nr.: „-“

Unterlage / Blatt-Nr.:
Signallageplan Bl.2
Halenseebrücke
Bauzustand 1
Strecke 6024/6025; km 12,955 - km 14,361
Maßstab: 1:1000


A 100 / A 115 - Umbau AD Funkturm

A100, RF DD - Bau-km 0+000 (Betr.-km 6,091) bis Bau-km 0+871.720 (Betr.-km 7,042)
A100, RF HH - Bau-km 0+000 (Betr.-km 7,042) bis Bau-km 0+970.352 (Betr.-km 6,002)
A115 - Bau-km 0+150 (Betr.-km 26,710) bis Bau-km 1+214.220 (Betr.-km 27,924)

Aufgestellt: (Datum)	Geprüft: (Datum)
DEGES	DEGES
....	....
Kenntnisnahme: (Datum)	Genehmigt: (Datum)
	Autobahn GmbH des Bundes
....	....

P:\2019\P19-0286 Umbau Autobahndreieck Funkturm\03_EP\01_LST\PT\00 Pläne\Halenseebrücke\ppi_ESTW_BWKRV\BWKRV_LP.dwg / 4_0340253353_Bz1
18.03.2021 09:17 jlepom @ 23.1s

17.03.2021 15:06 jlepom @ 23.1s ---- P:\2019\P19-0286 Umbau Autobahndreieck Funkturm\03_EP\01_LST\PT1\00 Pläne\Halenseebrücke\7111_009_00902_03_0340081306.dwg / Bz1

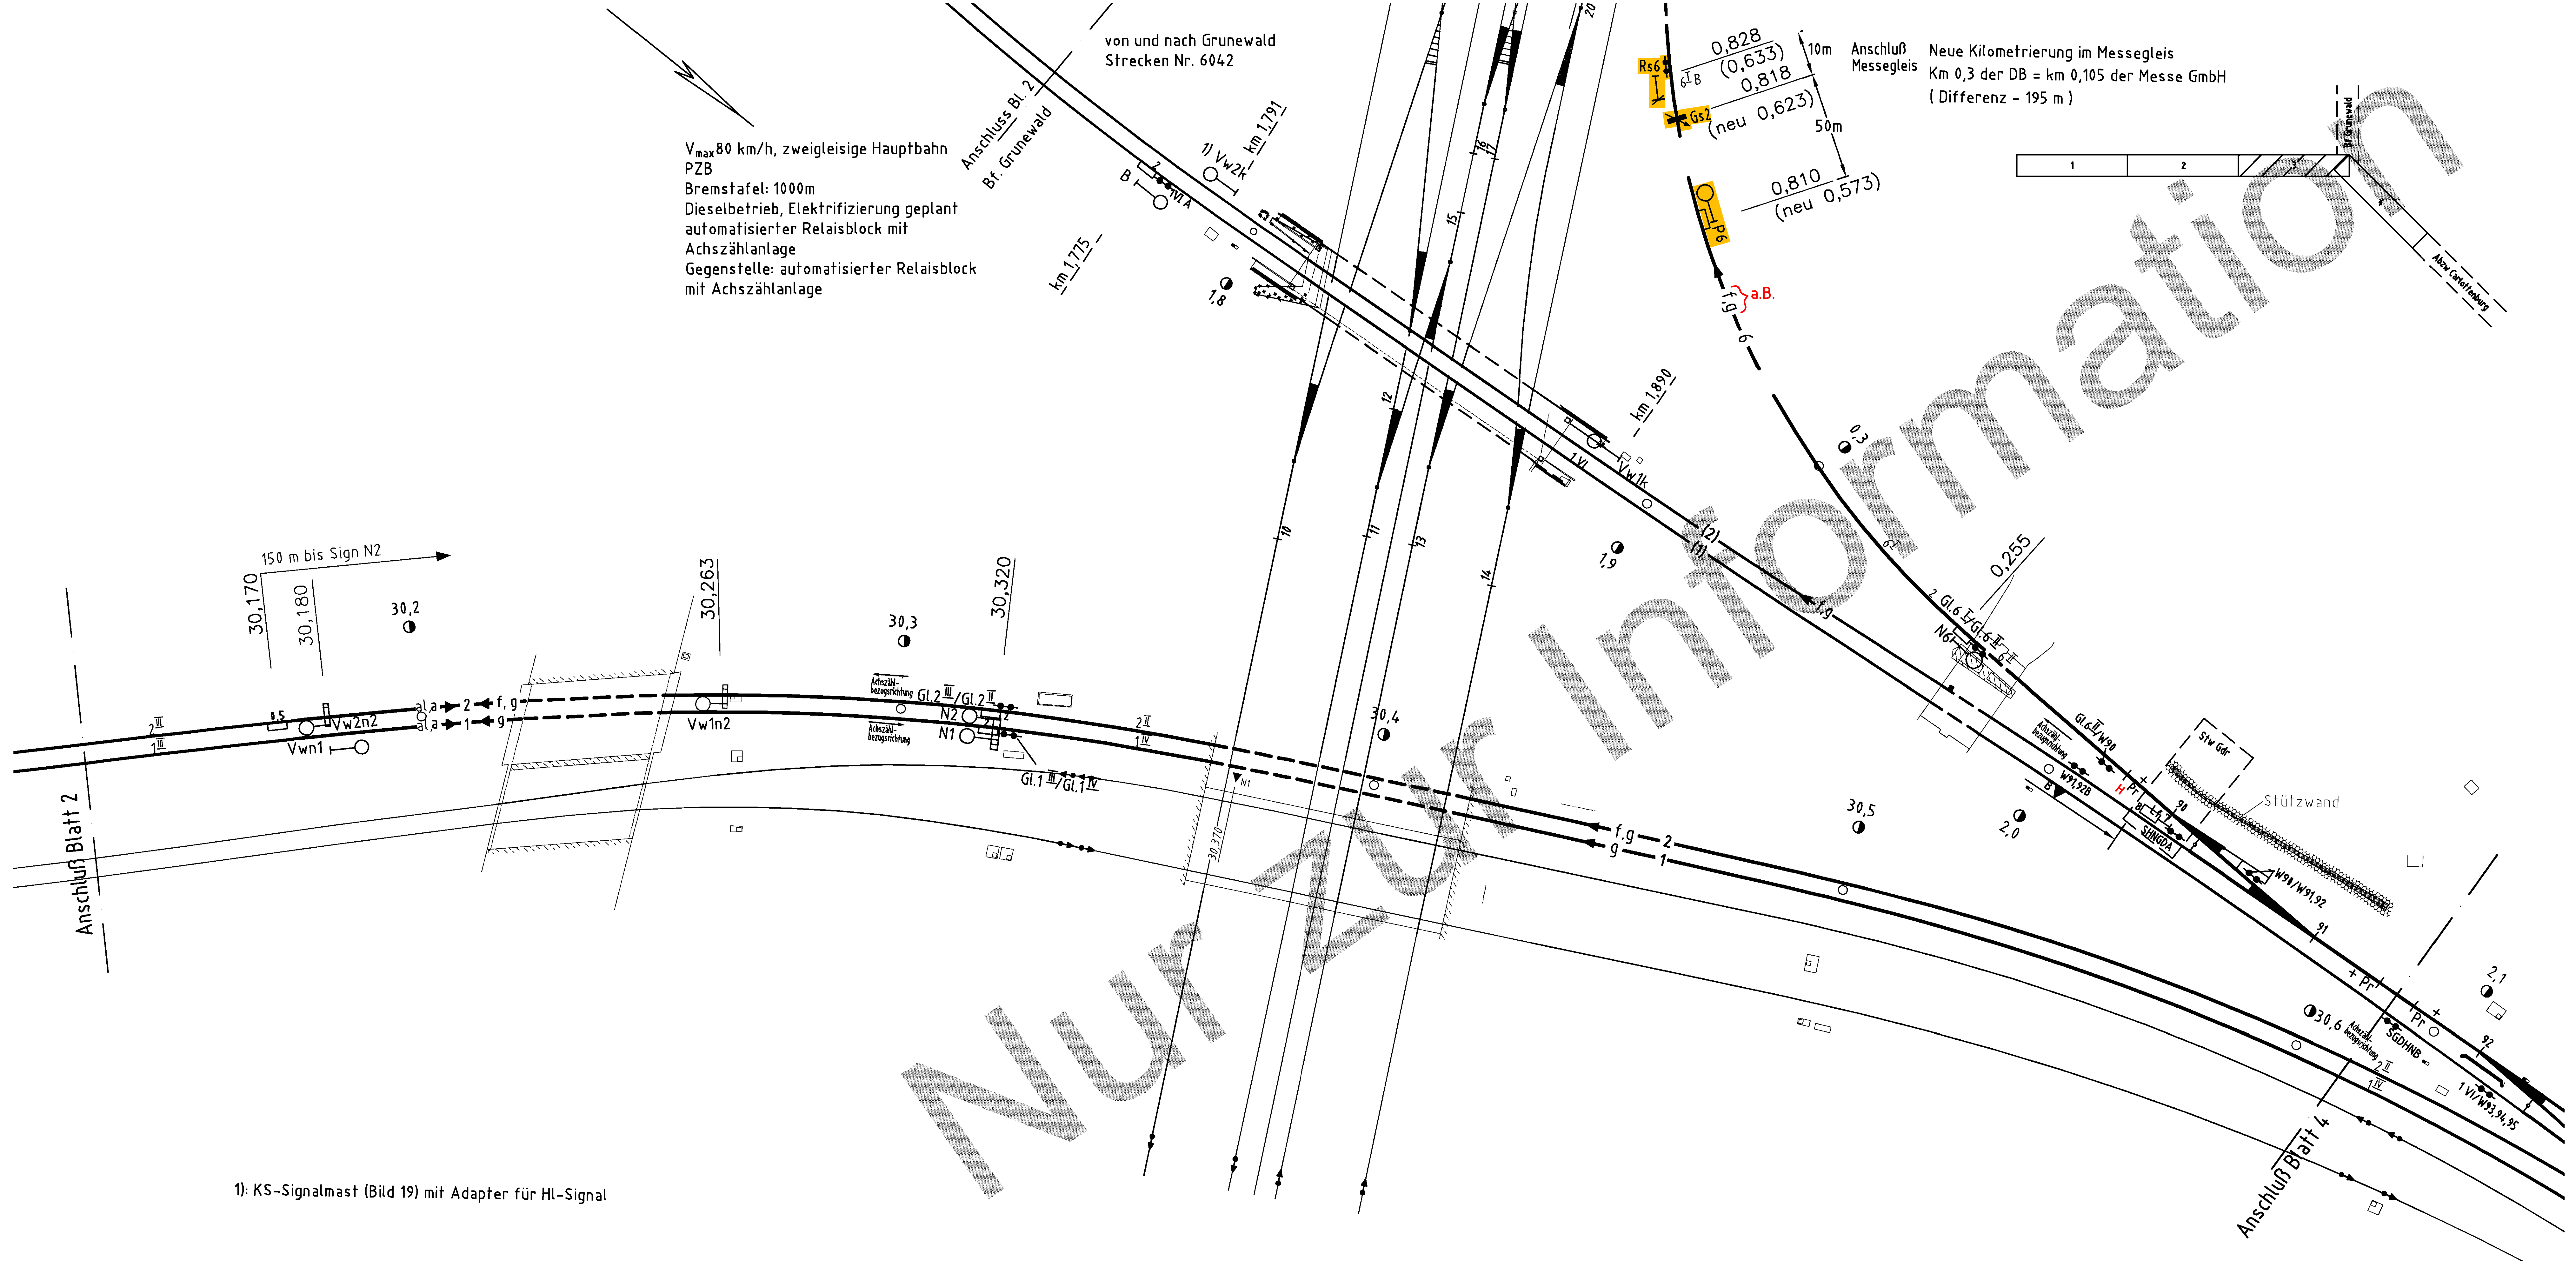

1): KS-Signalmast (Bild 19) mit Adapter für Hl-Signal

0340081306

Nr.	Änderung	Bearb. Datum	Gepr. Datum	Abnah. Datum	Übern. Datum
03	Anp. BHALR an Ibn ESTW BTF	Klug 03/16	Schlawitschek 05/16	Kliegel 09/16	Frieder. 11/18
02	Auflassung Baugleis	Klug 03/16	Schlawitschek 03/16	Kliegel 09/16	
01	Auflassung Stw Wilmersdorf	HTG 02.12.13	Schlawitschek 12.01.14	Kuhnert 04/14	HTG 05/14

DB NETZE
DB Netz AG
Anlagenplanung (I.NP-O-A (G))
Granitzstr. 55/56, 13189 Berlin

Aufgestellt: DB International
Berlin, den 10/2008
Unterschrift/ Name

	Datum	Name
Bearb.	01/07	Tiesler
Gepr.	01/07	Spreter
Gez.	01/07	Mielke
Über.		

DB NETZE
DB ProjektBau GmbH
I.BV-O-P (6)
C.-Michaelis-Str. 5-11, 10115 Berlin

Urspr.

B

Ausg.
Datum
Maßstab: 1:1000
Grundschaltung | Ausg. | Datum

Signalanlagen
Bf Berlin-Halensee
Sicherungstechnischer Lageplan
Stw "Hal"

SI/ 7111.009-00902 — Blatt 3+

Ersatz für: | Ersetzt durch:

DB Engineering & Consulting GmbH
Part of DB E.C.O. Group
Planung I.TV-O-P-BLN
Caroline-Michaelis-Straße 5-11
10115 Berlin

	Datum	Zeichen
bearbeitet	23.06.2021	Schmechtig
gezeichnet	23.06.2021	Lepom
geprüft	23.06.2021	Albrecht

EP_LST_SLP_HAL_003

DEGES im Auftrag der Autobahn GmbH des Bundes — Die Autobahn
Deutsche Einheit Fernstraßenplanungs- und -bau Gmbh
Zimmerstraße 54
10117 Berlin
Telefon (030) 202 43 - 0
Telefax (030) 202 43 - 291
www.deges.de

	Datum	Zeichen
bearbeitet	06/2021	Hazim
geprüft	06/2021	Schaefer

Projekt-Nr. VKE F03

Nr.	Art der Änderung	Datum	Zeichen

Lagesystem	Soldner 88	Stand Kataster	09.12.2020
Höhensystem	DHHN 92	Bestandsvermessung	09.12.2020

VORENTWURF

Die Autobahn GmbH des Bundes
Straße: A 100/115 Station:
PROJIS-Nr.: „-“

Unterlage / Blatt-Nr.:
Signallageplan Messegleis Bl.1
Halenseebrücke
Bauzustand 1
Stw "Hal"
Maßstab: 1:1000

A 100 / A 115 - Umbau AD Funkturm

A100, RF DD - Bau-km 0+000 (Betr.-km 6,091) bis Bau-km 0+871.720 (Betr.-km 7,042)
A100, RF HH - Bau-km 0+000 (Betr.-km 7,042) bis Bau-km 0+970.352 (Betr.-km 6,002)
A115 - Bau-km 0+150 (Betr.-km 26,710) bis Bau-km 1+214.220 (Betr.-km 27,924)

Aufgestellt: (Datum) DEGES	Geprüft: (Datum) DEGES ....
Kenntnisnahme: (Datum)	Genehmigt: (Datum) Autobahn GmbH des Bundes ....

Nur zur Information



DB Netz AG Anlagenplanung (I.NP-O-A (G)) Granitzstr. 55/56, 13189 Berlin	Ausg.			B
	Datum			
	Maßstab: 1:1000			
Aufgestellt: DB International Berlin, den 10/2008 Unterschrift/ Name	Grundschaltung		Ausg.	Datum

	Datum	Name
Bearb.	01/07	Tiesler
Gepr.	01/07	Spreter
Gez.	01/07	Mielke
Über.		

Signalanlagen

Bf Berlin-Halensee

Sicherungstechnischer Lageplan

Stw "Hal"

DB NETZE

DB ProjektBau GmbH
I.BV-O-P (6)
C.-Michaelis-Str. 5-11, 10115 Berlin

SI/ 7111.009-00902

Blatt 4-

Nr.	Änderung	Bearb. Datum	Gepr. Datum	Abnah. Datum	Übern. Datum	Urspr.	Ersatz für:	Ersetzt durch:

0340081307

DB Engineering & Consulting GmbH
Part of DB E.C.O. Group
Planung I.TV-O-P-BLN
Caroline-Michaelis-Straße 5-11
10115 Berlin

	Datum	Zeichen
bearbeitet	23.06.2021	Schmechtig
gezeichnet	23.06.2021	Lepom
geprüft	23.06.2021	Albrecht

EP_LST_SLP_HAL_004

DEGES im Auftrag der Autobahn GmbH des Bundes — Die Autobahn

Deutsche Einheit Fernstraßenplanungs- und -bau Gmbh
Zimmerstraße 54
10117 Berlin
Telefon (030) 202 43 - 0
Telefax (030) 202 43 - 291
www.deges.de

	Datum	Zeichen
bearbeitet	06/2021	Hazim
geprüft	06/2021	Schaefer

Projekt-Nr.

VKE F03

Nr.	Art der Änderung	Datum	Zeichen

Lagesystem	Soldner 88	Stand Kataster	09.12.2020
Höhensystem	DHHN 92	Bestandsvermessung	09.12.2020

VORENTWURF

Die Autobahn GmbH des Bundes

Straße: A 100/115 Station:

PROJIS-Nr.: „-"

Unterlage / Blatt-Nr.:

Signallageplan Messegleis Bl.2 Halenseebrücke

Bauzustand 1


Stw "Hal"

Maßstab: 1:1000

A 100 / A 115 - Umbau AD Funkturm

A100, RF DD - Bau-km 0+000 (Betr.-km 6,091) bis Bau-km 0+871.720 (Betr.-km 7,042)
A100, RF HH - Bau-km 0+000 (Betr.-km 7,042) bis Bau-km 0+970.352 (Betr.-km 6,002)
A115 - Bau-km 0+150 (Betr.-km 26,710) bis Bau-km 1+214.220 (Betr.-km 27,924)

Aufgestellt: (Datum)	Geprüft: (Datum)
DEGES	DEGES ....
Kenntnisnahme: (Datum)	Genehmigt: (Datum) Autobahn GmbH des Bundes ....



Anmerkungen:

- Kennzahl (34) ohne Verwendung in der Bedienoberfläche und Außenanlage
- Sämtliche fernbediente Weichen mit Zungenprüfer
- Dargestellte Kabellagen den vorliegenden Planunterlagen entnommen

*) Kabel einkürzen

**) Kabel werden durch neue Kabel ersetzt

0340253371 B

Index	Änderung	Bear./Dat.	Gepr./Dat.	Abnah./Dat.	Übern./Dat.
07	ZBS S5 West Anpassung BWKRV	Kokot 30.04.17	Krengel 25.08.27	Kunert 14.01.19	Engel 20.01.20
06	ZBS Streckenausrüstung	Nickel 26.09.2016	Körlin 14.10.2016	Tent 30.10.2016	Engel 01.09.2017
05	Bestandsplanversion	Schirmer 02/14			
01	ÄM 35	Richter 06/06			

Beruhend auf:

Ersatz für: 7111.008-03910

Ersatz durch:

DB NETZE

BWKRV.10/15

1:500		Datum	Name
	Erstellt:	04/06	Richter
	Geprüft:		
	Freigegeben:		

DB International GmbH
Produktion Naher/Mittlerer Osten und Deutschland Nord
Elisabeth-Schwarzhaupt-Platz 1, 10115 Berlin
Tel.: 030/6343-0

ESTW-UZ Westkreuz (Stadtbahn)
ESTW-Z Westkreuz BWKRV
Kabellageplan

07 6+

DB Engineering & Consulting GmbH
Part of DB E.C.O. Group
Planung I.TV-O-P-BLN
Caroline-Michaelis-Straße 5-11
10115 Berlin

	Datum	Zeichen
bearbeitet	23.06.2021	Schmechtig
gezeichnet	23.06.2021	Lepom
geprüft	23.06.2021	Albrecht

EP_LST_KLP_HAL_001

DEGES im Auftrag der Autobahn GmbH des Bundes
Die Autobahn

Deutsche Einheit Fernstraßenplanungs- und -bau Gmbh
Zimmerstraße 54
10117 Berlin
Telefon (030) 202 43 - 0
Telefax (030) 202 43 - 291
www.deges.de

	Datum	Zeichen
bearbeitet	06/2021	Hazim
geprüft	06/2021	Schaefer

Projekt-Nr.
VKE F03

Nr.	Art der Änderung	Datum	Zeichen

Lagesystem	Soldner 88	Stand Kataster	09.12.2020
Höhensystem	DHHN 92	Bestandsvermessung	09.12.2020

V O R E N T W U R F

Die Autobahn GmbH des Bundes

Straße: A 100/115 Station:


PROJIS-Nr.: „-“

Unterlage / Blatt-Nr.:
Kabellageplan
Halenseebrücke
Bauzustand 1
Strecke 6024; km 13,007 - km 13,063
Maßstab: 1:500

A 100 / A 115 - Umbau AD Funkturm

A100, RF DD - Bau-km 0+000 (Betr.-km 6,091) bis Bau-km 0+871.720 (Betr.-km 7,042)
A100, RF HH - Bau-km 0+000 (Betr.-km 7,042) bis Bau-km 0+970.352 (Betr.-km 6,002)
A115 - Bau-km 0+150 (Betr.-km 26,710) bis Bau-km 1+214.220 (Betr.-km 27,924)

Aufgestellt: (Datum)	Geprüft: (Datum)
DEGES	DEGES ....
Kenntnisnahme: (Datum)	Genehmigt: (Datum) Autobahn GmbH des Bundes ....

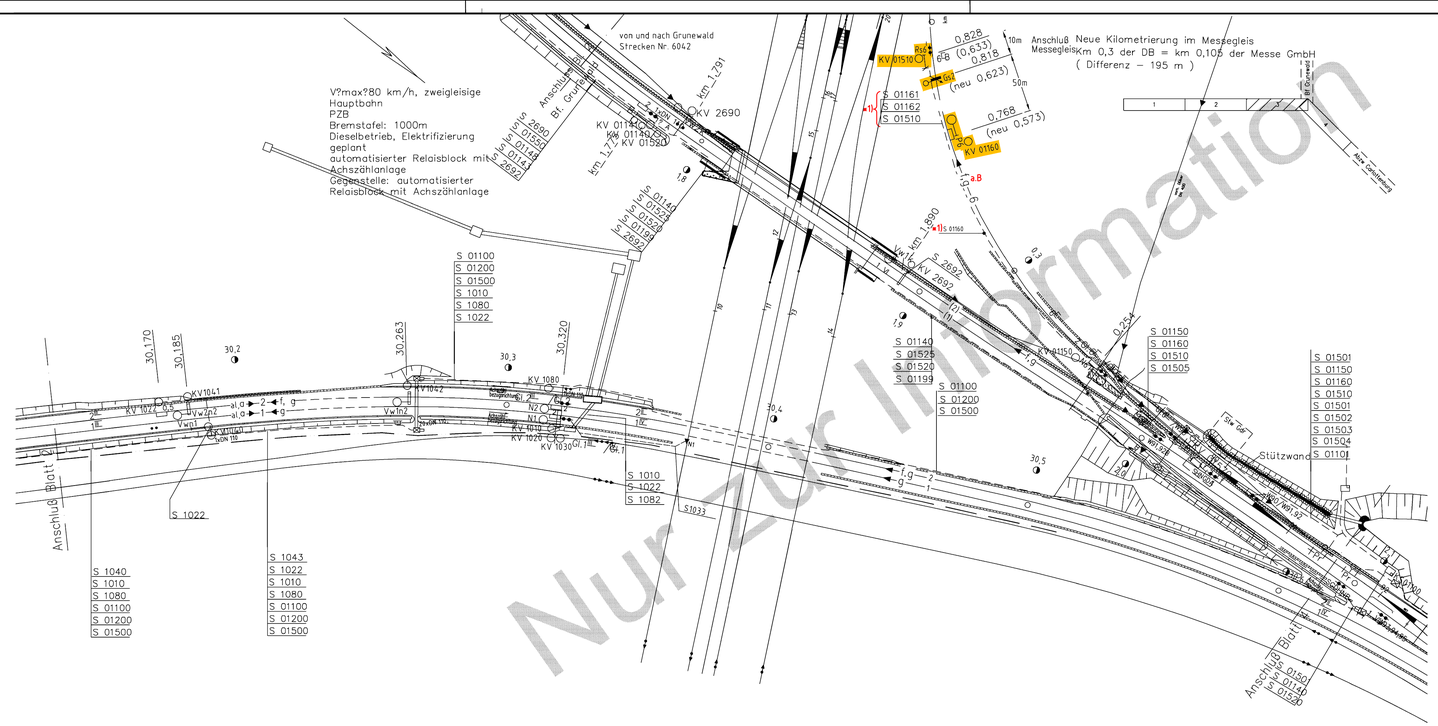

Nur zur Information

		Datum	Zeichen
DB Engineering & Consulting GmbH Part of DB E.C.O. Group Planung I.TV-O-P-BLN Caroline-Michaelis-Straße 5-11 10115 Berlin	bearbeitet	23.06.2021	Schmechtig
	gezeichnet	23.06.2021	Lepom
	geprüft	23.06.2021	Albrecht
	EP_LST_KLP_HAL_002		

		Datum	Zeichen
DEGES im Auftrag der Autobahn GmbH des Bundes Die Autobahn Deutsche Einheit Fernstraßenplanungs- und -bau Gmbh Zimmerstraße 54 10117 Berlin Telefon (030) 202 43 - 0 Telefax (030) 202 43 - 291 www.deges.de	bearbeitet	06/2021	Hazim
	geprüft	06/2021	Schaefer
	Projekt-Nr. VKE F03		

Nr.	Art der Änderung	Datum	Zeichen

Lagesystem	Soldner 88	Stand Kataster	09.12.2020
Höhensystem	DHHN 92	Bestandsvermessung	09.12.2020

VORENTWURF

Die Autobahn GmbH des Bundes

Straße: A 100/115 Station:

PROJIS-Nr.: _-_"

Unterlage / Blatt-Nr.:
Kabellageplan Messegleis
Halenseebrücke
Bauzustand 1
Stw "Hal"
Maßstab: 1:1000

A 100 / A 115 - Umbau AD Funkturm

A100, RF DD - Bau-km 0+000 (Betr.-km 6,091) bis Bau-km 0+871,720 (Betr.-km 7,042)
A100, RF HH - Bau-km 0+000 (Betr.-km 7,042) bis Bau-km 0+970,352 (Betr.-km 6,002)
A115 - Bau-km 0+150 (Betr.-km 26,710) bis Bau-km 1+214,220 (Betr.-km 27,924)

Aufgestellt: (Datum) DEGES	Geprüft: (Datum) DEGES .....
Kenntnisnahme: (Datum)	Genehmigt: (Datum) Autobahn GmbH des Bundes .....

0340081314

DB NETZE

DB Netz AG
Anlagenplanung II.NP-O-A (GI)
Granitzstr. 55/56, 13189 Berlin

Aufgestellt: DB International
Berlin, den 10/2008
Unterschrift/ Name

Maßstab 1: 1000

Grundschaltung — Ausg. — Datum

Signalstellungen

Bf Berlin-Halensee

Kabellageplan
Stw "Hal"

	Datum	Name
Bearb.	01/07	Tiesler
Gepr.	01/07	Spreter
Gez.	01/07	Mielke
Über.		


DB NETZE
DB ProjektBau GmbH
I.BV-O-P (G)
C.-Michaelis-Str. 5-11, 10115 Berlin

SIk/ 7111.009–00910 — Blatt 3+

Nr.	Änderung	Bearb. Datum	Gepr. Datum	Abnah. Datum	Übern. Datum
01	Anp. BHLR an ESTW-A RTT	03/16	05/16	09/16	11/18

Ursspr. — Ersatz für: — Ersetzt durch:

P:\2019\P19-0286 Umbau Autobahndreieck Funkturm\03_EP\01_LST\PT1\00 Pläne\Halenseebrücke\7111_009_00902_03_0340081306.dwg / Bz2
17.03.2021 15:05 jlepom @ 23.1s ----

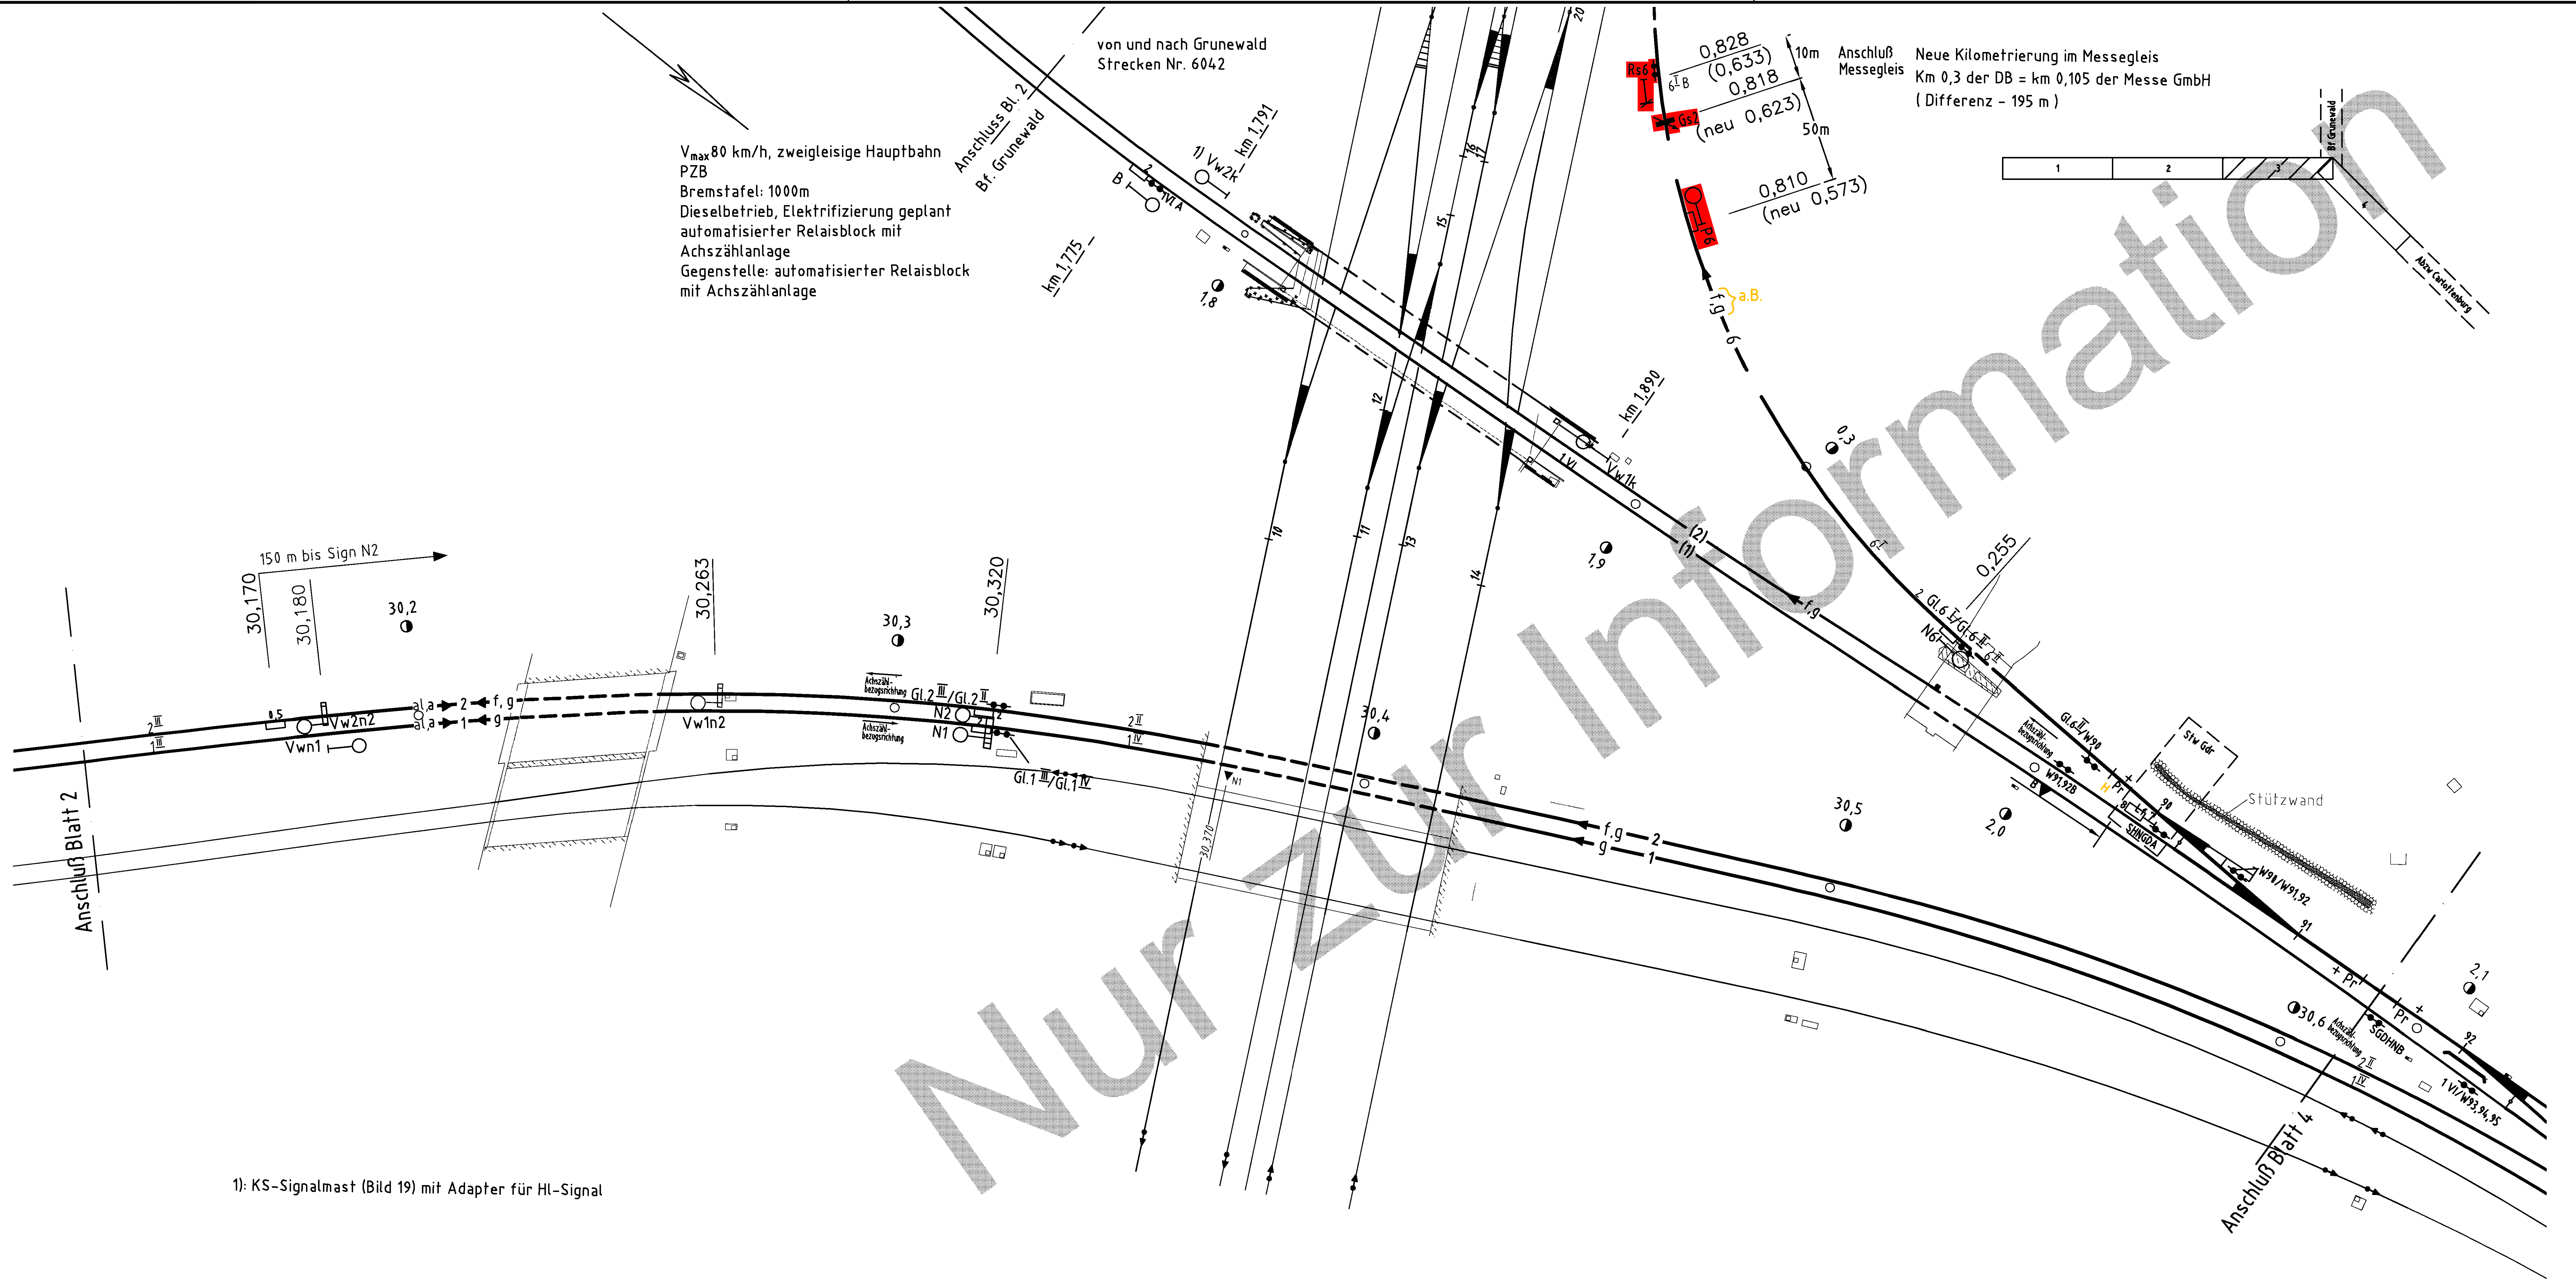

0340081306

03	Anp. BHALR an Ibn ESTW BTF	Klug 03/16	Schlawitschek 05/16	Kliegel 09/16	Frieder. 11/18	
02	Auflassung Baugleis	Klug 03/16	Schlawitschek 03/16	Kliegel 09/16		
01	Auflassung Stw Wilmersdorf	HTG 02.12.13	Schlawitschek 12.01.14	Kuhnert 04/14	HTG 05/14	
Nr.	Änderung	Bearb. Datum	Gepr. Datum	Abnah. Datum	Übern. Datum	

DB NETZE
DB Netz AG
Anlagenplanung (I.NP-O-A (G))
Granitzstr. 55/56, 13189 Berlin

Aufgestellt: DB International
Berlin, den 10/2008
Unterschrift/ Name

	Datum	Name
Bearb.	01/07	Tiesler
Gepr.	01/07	Spreter
Gez.	01/07	Mielke
Über.		

DB NETZE
DB ProjektBau GmbH
I.BV-O-P (6)
C.-Michaelis-Str. 5-11, 10115 Berlin

Urspr.

B

Ausg.
Datum
Maßstab: 1:1000
Grundschaltung — Ausg. — Datum

Signalanlagen
Bf Berlin-Halensee
Sicherungstechnischer Lageplan
Stw "Hal"

SI/ 7111.009-00902

Blatt 3+

Ersatz für: — Ersetzt durch:

DB
DB Engineering & Consulting GmbH
Part of DB E.C.O. Group
Planung I.TV-O-P-BLN
Caroline-Michaelis-Straße 5-11
10115 Berlin

	Datum	Zeichen
bearbeitet	23.06.2021	Schmechtig
gezeichnet	23.06.2021	Lepom
geprüft	23.06.2021	Albrecht

EP_LST_SLP_HAL_005

DEGES im Auftrag der Autobahn GmbH des Bundes — Die Autobahn
Deutsche Einheit Fernstraßenplanungs- und -bau Gmbh
Zimmerstraße 54
10117 Berlin
Telefon (030) 202 43 - 0
Telefax (030) 202 43 - 291
www.deges.de

	Datum	Zeichen
bearbeitet	06/2021	Hazim
geprüft	06/2021	Schaefer

Projekt-Nr.
VKE F03

Nr.	Art der Änderung	Datum	Zeichen

Lagesystem	Soldner 88	Stand Kataster	09.12.2020
Höhensystem	DHHN 92	Bestandsvermessung	09.12.2020

VORENTWURF

Die Autobahn GmbH des Bundes

Straße: A 100/115 Station:


PROJIS-Nr.: „-"

Unterlage / Blatt-Nr.:
Signallageplan Messegleis Bl.1
Halenseebrücke
Bauzustand 2
Stw "Hal"
Maßstab: 1:1000

A 100 / A 115 - Umbau AD Funkturm

A100, RF DD - Bau-km 0+000 (Betr.-km 6,091) bis Bau-km 0+871.720 (Betr.-km 7,042)
A100, RF HH - Bau-km 0+000 (Betr.-km 7,042) bis Bau-km 0+970.352 (Betr.-km 6,002)
A115 - Bau-km 0+150 (Betr.-km 26,710) bis Bau-km 1+214.220 (Betr.-km 27,924)

Aufgestellt: (Datum) DEGES	Geprüft: (Datum) DEGES ....
Kenntnisnahme: (Datum)	Genehmigt: (Datum) Autobahn GmbH des Bundes ....



DB Engineering & Consulting GmbH
Part of DB E.C.O. Group
Planung I.TV-O-P-BLN
Caroline-Michaelis-Straße 5-11
10115 Berlin

	Datum	Zeichen
bearbeitet	23.06.2021	Schmechtig
gezeichnet	23.06.2021	Lepom
geprüft	23.06.2021	Albrecht

EP_LST_SLP_HAL_006

DEGES im Auftrag der Autobahn GmbH des Bundes — Die Autobahn

Deutsche Einheit Fernstraßenplanungs- und -bau Gmbh
Zimmerstraße 54
10117 Berlin
Telefon (030) 202 43 - 0
Telefax (030) 202 43 - 291
www.deges.de

	Datum	Zeichen
bearbeitet	06/2021	Hazim
geprüft	06/2021	Schaefer

Projekt-Nr. VKE F03

Nr.	Art der Änderung	Datum	Zeichen

Lagesystem	Soldner 88	Stand Kataster	09.12.2020
Höhensystem	DHHN 92	Bestandsvermessung	09.12.2020

V O R E N T W U R F

Die Autobahn GmbH des Bundes

Straße: A 100/115 Station:

PROJIS-Nr.: „-“

Unterlage / Blatt-Nr.:
Signallageplan Messegleis Bl.2
Halenseebrücke
Bauzustand 2
Stw "Hal"
Maßstab: 1:1000

A 100 / A 115 - Umbau AD Funkturm


A100, RF DD - Bau-km 0+000 (Betr.-km 6,091) bis Bau-km 0+871.720 (Betr.-km 7,042)
A100, RF HH - Bau-km 0+000 (Betr.-km 7,042) bis Bau-km 0+970.352 (Betr.-km 6,002)
A115 - Bau-km 0+150 (Betr.-km 26,710) bis Bau-km 1+214.220 (Betr.-km 27,924)

Aufgestellt: (Datum)
DEGES
....

Geprüft: (Datum)
DEGES
....

Kenntnisnahme: (Datum)
....

Genehmigt: (Datum)
Autobahn GmbH des Bundes
....



Anmerkungen:

- Kennzahl (34) ohne Verwendung in der Bedienoberfläche und Außenanlage
- Sämtliche fernbediente Weichen mit Zungenprüfer
- Dargestellte Kabellagen den vorliegenden Planunterlagen entnommen

**) Kabel werden durch neue Kabel ersetzt

Index	Änderung	Bear./Dat.	Gepr./Dat.	Abnah./Dat.	Übern./Dat.
07	ZBS S5 West Anpassung BWKRV	Kokot 30.04.17	Krengel 25.08.27	Kunert 14.01.19	Engel 20.01.20
06	ZBS Streckenausrüstung	Nickel 26.09.2016	Körlin 14.10.2016	Tent 30.10.2016	Engel 01.09.2017
05	Bestandsplanversion	Schirmer 02/14			
01	ÄM 35	Richter 06/06			

1:500

	Datum	Name
Erstellt:	04/06	Richter
Geprüft:		
Freigegeben:		

DB International GmbH
Produktion Naher/Mittlerer Osten und Deutschland Nord
Elisabeth-Schwarzhaupt-Platz 1, 10115 Berlin
Tel.: 030/6343-0

Beruhend auf:

DB NETZE

Ersatz für: 7111.008-03910

Ersatz durch:

0340253371 B

BWKRV.10/15

ESTW-UZ Westkreuz (Stadtbahn)
ESTW-Z Westkreuz BWKRV
Kabellageplan

07 | 6+

DB Engineering & Consulting GmbH
Part of DB E.C.O. Group
Planung I.TV-O-P-BLN
Caroline-Michaelis-Straße 5-11
10115 Berlin

	Datum	Zeichen
bearbeitet	23.06.2021	Schmechtig
gezeichnet	23.06.2021	Lepom
geprüft	23.06.2021	Albrecht

EP_LST_KLP_HAL_003

DEGES im Auftrag der Autobahn GmbH des Bundes — Die Autobahn

Deutsche Einheit Fernstraßenplanungs- und -bau Gmbh
Zimmerstraße 54
10117 Berlin
Telefon (030) 202 43 - 0
Telefax (030) 202 43 - 291
www.deges.de

	Datum	Zeichen
bearbeitet	06/2021	Hazim
geprüft	06/2021	Schaefer

Projekt-Nr.
VKE F03

Nr.	Art der Änderung	Datum	Zeichen

Lagesystem	Soldner 88	Stand Kataster	09.12.2020
Höhensystem	DHHN 92	Bestandsvermessung	09.12.2020

VORENTWURF

Die Autobahn GmbH des Bundes

Straße: A 100/115 Station:

PROJIS-Nr.: „-"

Unterlage / Blatt-Nr.: 16.8 / 073
Kabellageplan
Halenseebrücke
Bauzustand 2
Strecke 6024; km 13,007 - km 13,063
Maßstab: 1:500

A 100 / A 115 - Umbau AD Funkturm

A100, RF DD - Bau-km 0+000 (Betr.-km 6,091) bis Bau-km 0+871.720 (Betr.-km 7,042)
A100, RF HH - Bau-km 0+000 (Betr.-km 7,042) bis Bau-km 0+970.352 (Betr.-km 6,002)
A115 - Bau-km 0+150 (Betr.-km 26,710) bis Bau-km 1+214.220 (Betr.-km 27,924)


Aufgestellt: (Datum)
DEGES
....

Geprüft: (Datum)
DEGES
....

Kenntnisnahme: (Datum)
....

Genehmigt: (Datum)
Autobahn GmbH des Bundes
....

P:\2019\P19-0286 Umbau Autobahndreieck Funkturm\03_EP\01_LST\PT1\00 Pläne\Halenseebrücke\Stw Hal\0340081314_BZ_u_Ez.dwg / 0340081314-Ez
15.03.2021 10:14 jlepom @ 23.1s ----

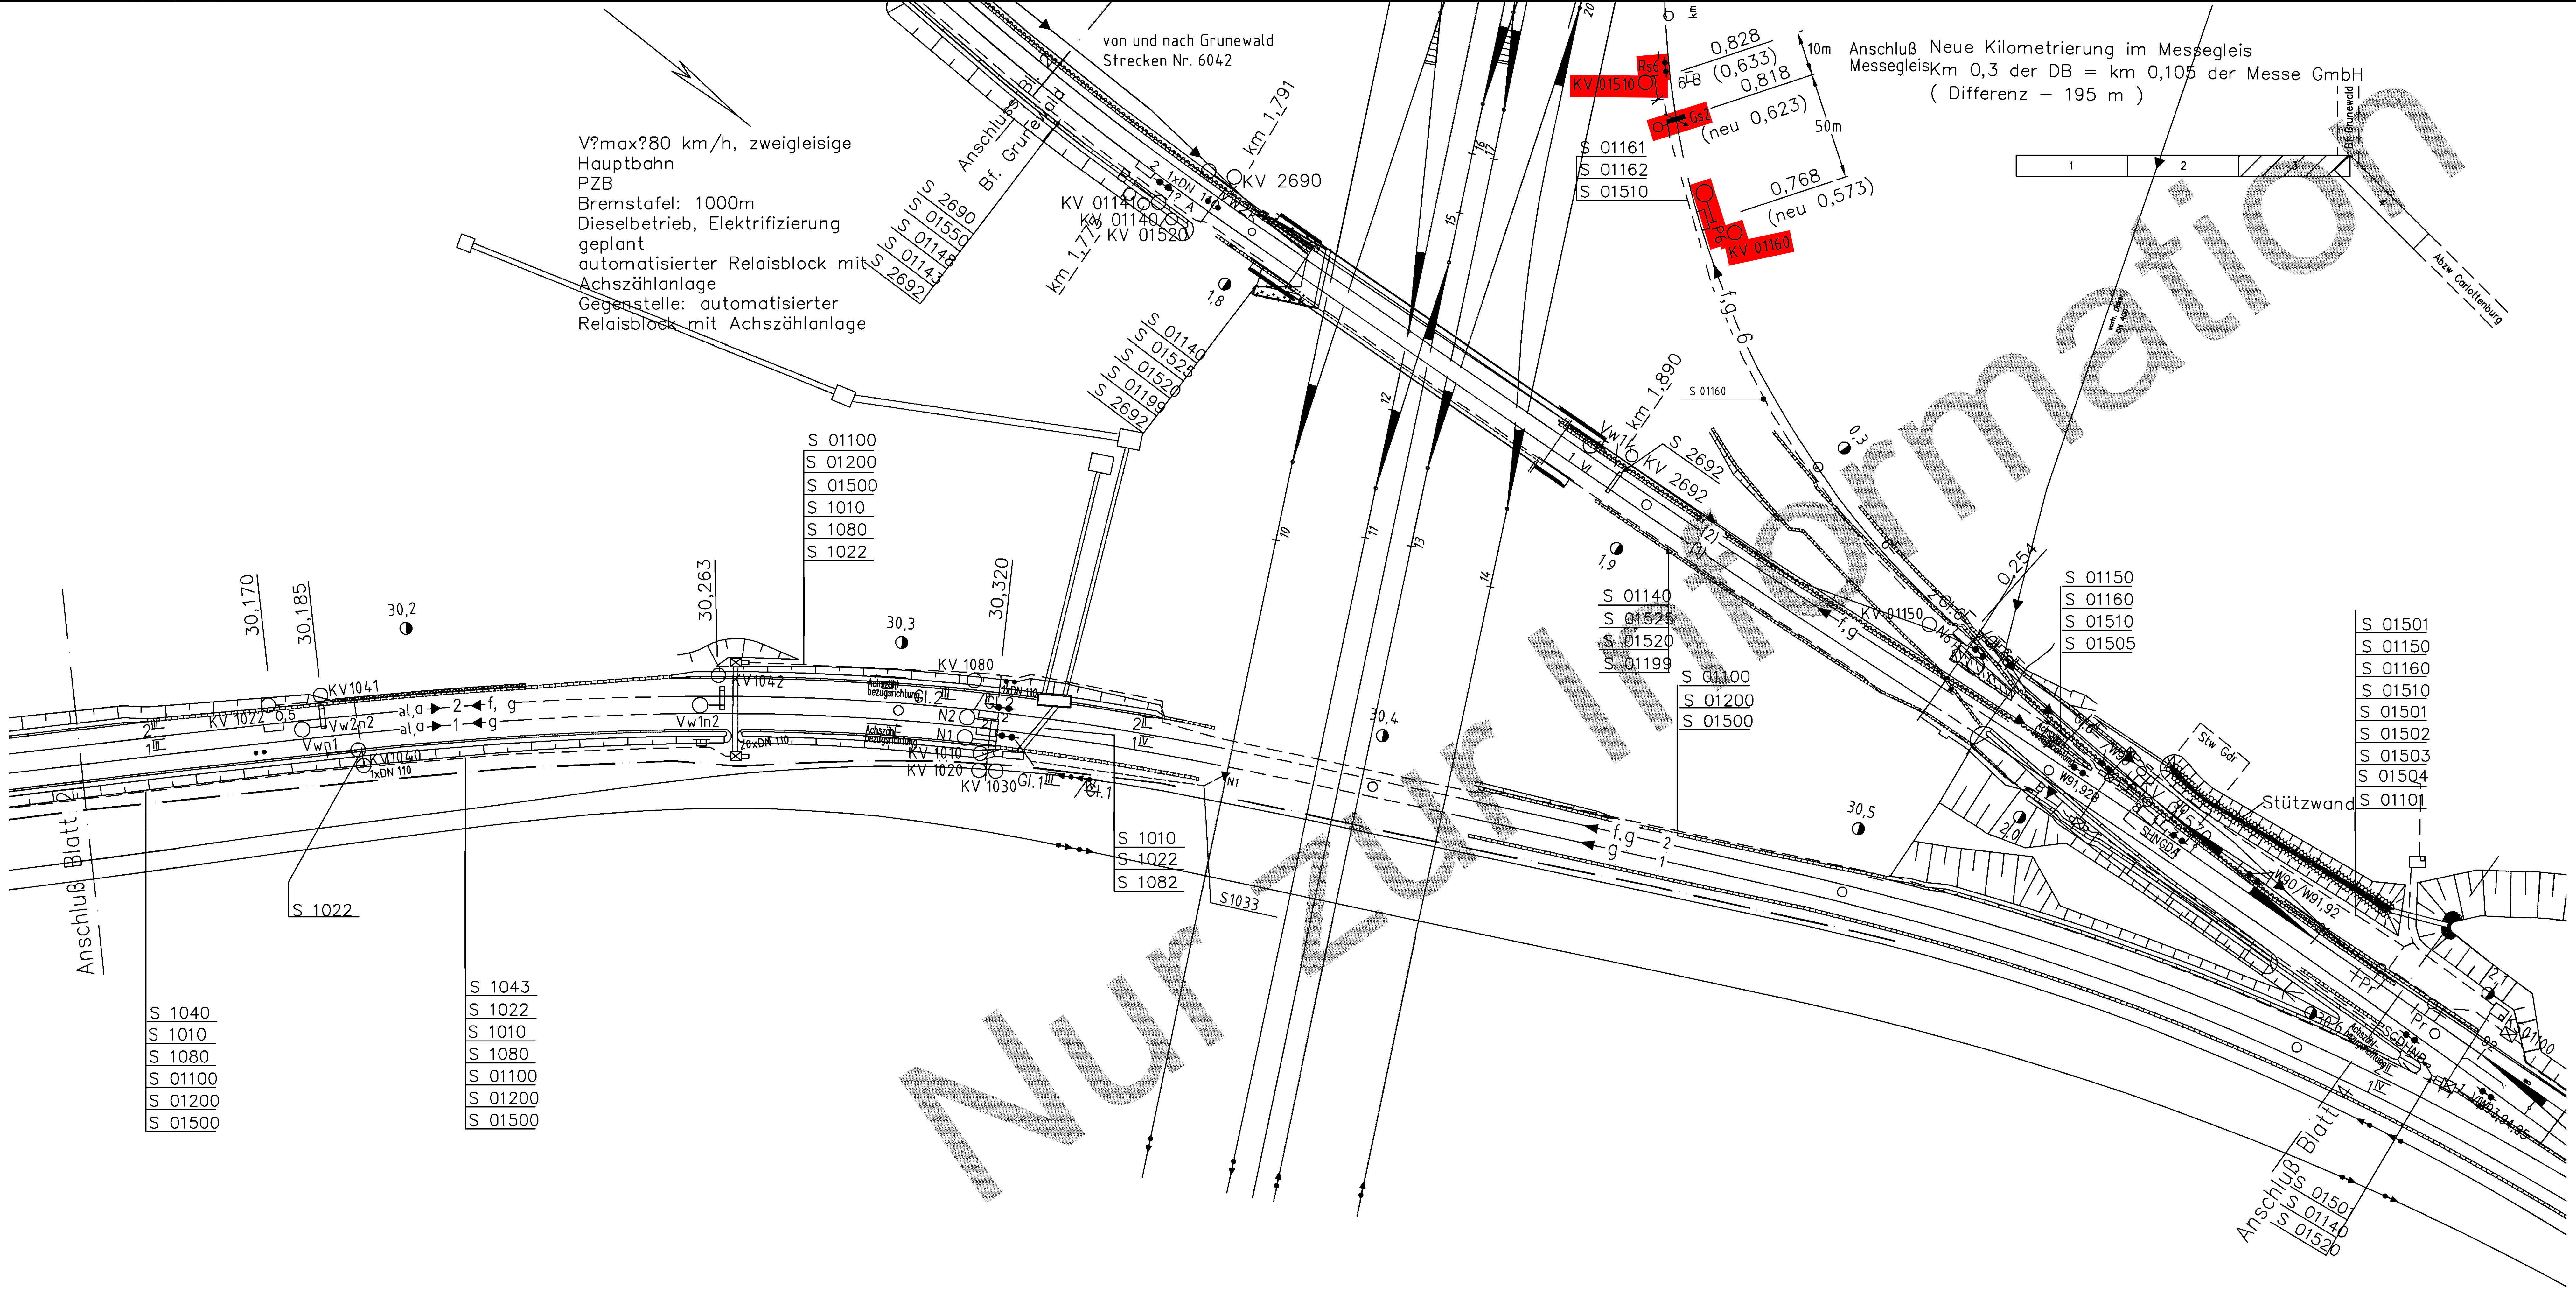

Nur zur Information

0340081314

					DB NETZE DB Netz AG Anlagenplanung (I.NP-O-A (G)) Granitzstr. 55/56, 13189 Berlin	B
						Ausg. / Datum
					Aufgestellt: DB International Berlin, den 10/2008 Unterschrift/ Name	Maßstab: 1:1000 Grundschaltung — Ausg. — Datum
						Datum / Name
					Bearb. 01/07 Tiesler Gepr. 01/07 Spreter Gez. 01/07 Mielke Über.	Signalanlagen Bf Berlin-Halensee Kabellageplan Stw "Hal"
01	Anp. BHLR an Ibn ESTW BTF	Klug 03/16	Schlawitschek 05/16	Kliegel 09/16	Frieder. 11/18	DB NETZE DB ProjektBau GmbH I.BV-O-P (6) C.-Michaelis-Str. 5-11, 10115 Berlin — Slk/ 7111.009–00910 — Blatt 3+
Nr.	Änderung	Bearb. Datum	Gepr. Datum	Abnah. Datum	Übern. Datum	Urspr. — Ersatz für: — Ersetzt durch:

DB Engineering & Consulting GmbH Part of DB E.C.O. Group Planung I.TV-O-P-BLN Caroline-Michaelis-Straße 5-11 10115 Berlin		Datum	Zeichen
	bearbeitet	23.06.2021	Schmechtig
	gezeichnet	23.06.2021	Lepom
	geprüft	23.06.2021	Albrecht
	EP_LST_KLP_HAL_004		

DEGES im Auftrag der Autobahn GmbH des Bundes — Die Autobahn Deutsche Einheit Fernstraßenplanungs- und -bau Gmbh Zimmerstraße 54 10117 Berlin Telefon (030) 202 43 - 0 Telefax (030) 202 43 - 291 www.deges.de		Datum	Zeichen
	bearbeitet	06/2021	Hazim
	geprüft	06/2021	Schaefer
	Projekt-Nr. VKE F03		

Nr.	Art der Änderung	Datum	Zeichen

Lagesystem	Soldner 88	Stand Kataster	09.12.2020
Höhensystem	DHHN 92	Bestandsvermessung	09.12.2020


VORENTWURF

Die Autobahn GmbH des Bundes Straße: A 100/115 Station: PROJIS-Nr.: „-“	Unterlage / Blatt-Nr.: Kabellageplan Messegleis Halenseebrücke Bauzustand 2 Stw "Hal" Maßstab: 1:1000

A 100 / A 115 - Umbau AD Funkturm

A100, RF DD - Bau-km 0+000 (Betr.-km 6,091) bis Bau-km 0+871.720 (Betr.-km 7,042)
A100, RF HH - Bau-km 0+000 (Betr.-km 7,042) bis Bau-km 0+970.352 (Betr.-km 6,002)
A115 - Bau-km 0+150 (Betr.-km 26,710) bis Bau-km 1+214.220 (Betr.-km 27,924)

Aufgestellt: (Datum) DEGES	Geprüft: (Datum) DEGES ....
Kenntnisnahme: (Datum)	Genehmigt: (Datum) Autobahn GmbH des Bundes ....



Erläuterungen:

1) Gef.-Sch Gl. 371 - Sig. 441, 443, 3002, 3016, 3400, 3403
372 - Sig. 445, 447, 3016, 3400, 386Y, 387Y, 388Y
373 - Sig. 437, 3010, 3014, 3404, 365X
374 - Sig. 437, 3014, 3402, 3404
Zp9/10 - Sig. 3002, 3004, 3006, 3008, 3011, 3013, 3401, 3403
Fahrtmelder - Sig. 3002, 3004, 3006, 3008, 3011, 3013, 3401, 3403
2) Nachbarstellbereich
4) Geschwindigkeitswechsel im VzG in Richtung BMS invers dargestellt

✻) Kurzzug
✻✻) 24x

Anmerkungen:
- Kennzahl (34) ohne Verwendung in der Bedienoberfläche und Außenanlage
- Sämtliche fernbediente Weichen mit Zungenprüfer

Index	Änderung		Bear./Dat.	Gepr./Dat.	Abnah./Dat.	Übern./Dat.
	ZBS S5 West Anpassung BWKRV		Kokot 30.04.17	Krengel 25.08.17	Kunert 14.01.19	Engel 20.01.20
	ZBS Strecken-ausrüstung		Nickel 26.09.2016	Körlin 14.10.2016	Tent 30.10.2016	Engel 01.09.2017
08	ZBS S7 West Anp. BWKRV		Vogelsang 23.04.19	Krengel 29.05.19	Ganzer 02.09.19	Engel 20.01.20
01	Bauzustand 11 1. ÄM		Richter 04/06	Hinze 04/06		

Beruhend auf:
DB NETZE

Ersatz für: 7111.008-03902 Ersatz durch:

0340253352 B

BWKRV.10/01

1:1000	Erstellt:	06/06	Weber
	Geprüft:		
	Freigegeben:		
		Datum	Name

DB International GmbH
Produktion Naher/Mittlerer Osten und Deutschland Nord
Elisabeth-Schwarzhaupt-Platz 1, 10115 Berlin
Tel.: 030/6343-0

ESTW-UZ Westkreuz (Stadtbahn)
ESTW-Z Westkreuz BWKRV
sicherungstechnischer Lageplan

08 3+

DB Engineering & Consulting GmbH
Part of DB E.C.O. Group
Planung I.TV-O-P-BLN
Caroline-Michaelis-Straße 5-11
10115 Berlin

	Datum	Zeichen
bearbeitet	23.06.2021	Schmechtig
gezeichnet	23.06.2021	Lepom
geprüft	23.06.2021	Albrecht

EP_LST_SLP_HAL_007

DEGES im Auftrag der Autobahn GmbH des Bundes — Die Autobahn

Deutsche Einheit Fernstraßenplanungs- und -bau Gmbh
Zimmerstraße 54
10117 Berlin
Telefon (030) 202 43 - 0
Telefax (030) 202 43 - 291
www.deges.de

	Datum	Zeichen
bearbeitet	06/2021	Hazim
geprüft	06/2021	Schaefer

Projekt-Nr.
VKE F03

Nr.	Art der Änderung	Datum	Zeichen

Lagesystem	Soldner 88	Stand Kataster	09.12.2020
Höhensystem	DHHN 92	Bestandsvermessung	09.12.2020

VORENTWURF

Die Autobahn GmbH des Bundes

Straße: A 100/115 Station:
PROJIS-Nr.: „-“


Unterlage / Blatt-Nr.:
Signallageplan Bl.1
Halenseebrücke
Endzustand
Strecke 6024/6025; km 12,050 - km 12,955
Maßstab: 1:1000

A 100 / A 115 - Umbau AD Funkturm

A100, RF DD - Bau-km 0+000 (Betr.-km 6,091) bis Bau-km 0+871.720 (Betr.-km 7,042)
A100, RF HH - Bau-km 0+000 (Betr.-km 7,042) bis Bau-km 0+970.352 (Betr.-km 6,002)
A115 - Bau-km 0+150 (Betr.-km 26,710) bis Bau-km 1+214.220 (Betr.-km 27,924)

Aufgestellt: (Datum)	Geprüft: (Datum)
DEGES	DEGES ....
Kenntnisnahme: (Datum)	Genehmigt: (Datum) Autobahn GmbH des Bundes ....

P:\2019\P19-0286 Umbau Autobahndreieck Funkturm\03_EP\01_LST\PT1\00 Pläne\Halenseebrücke\ppj_ESTW_BWKRV\BWKRV_LP.dwg / 3_0340253352_Ez
18.03.2021 09:23 jlepom @ 23.1s



Erläuterungen:

1) Nachbarstellbereich

Anmerkungen:

- Kennzahl (34) ohne Verwendung in der Bedienoberfläche und Außenanlage

0340253353 B

Index	Änderung	Bear./Dat.	Gepr./Dat.	Abnah./Dat.	Übern./Dat.
07	ZBS S7 West Anp. BWKRV	Engel 23.04.19	Krengel 29.05.19	Ganzer 02.09.19	Engel 20.01.20
06	ZBS S5 West Anpassung BWKRV	Kokot 30.04.17	Krengel 25.08.17	Kunert 14.01.19	Engel 20.01.20
05	ZBS Streckenausrüstung	Nickel 26.09.2016	Körlin 14.10.2016	Tent 30.10.2016	Engel 01.09.2017
01	3. IBN, Einb. nach 1. Bauplan	Richter 01/07			

Beruhend auf:

Ersatz für: 7111.008-03902

Ersatz durch:

DB NETZE

BWKRV.10/01

1:1000	Erstellt:	10/04	Bahner
	Geprüft:		
	Freigegeben:		
		Datum	Name

DB International GmbH
Produktion Naher/Mittlerer Osten und Deutschland Nord
Elisabeth-Schwarzhaupt-Platz 1, 10115 Berlin
Tel.: 030/6343-0

ESTW-UZ Westkreuz (Stadtbahn)
ESTW-Z Westkreuz BWKRV
Sicherungstechnischer Lageplan

4-

DB Engineering & Consulting GmbH
Part of DB E.C.O. Group
Planung I.TV-O-P-BLN
Caroline-Michaelis-Straße 5-11
10115 Berlin

	Datum	Zeichen
bearbeitet	23.06.2021	Schmechtig
gezeichnet	23.06.2021	Lepom
geprüft	23.06.2021	Albrecht

EP_LST_SLP_HAL_008

DEGES im Auftrag der Autobahn GmbH des Bundes — Die Autobahn

Deutsche Einheit Fernstraßenplanungs- und -bau Gmbh
Zimmerstraße 54
10117 Berlin
Telefon (030) 202 43 - 0
Telefax (030) 202 43 - 291
www.deges.de

	Datum	Zeichen
bearbeitet	06/2021	Hazim
geprüft	06/2021	Schaefer

Projekt-Nr. VKE F03

Nr.	Art der Änderung	Datum	Zeichen

Lagesystem	Soldner 88	Stand Kataster	09.12.2020
Höhensystem	DHHN 92	Bestandsvermessung	09.12.2020

VORENTWURF

Die Autobahn GmbH des Bundes

Straße: A 100/115 Station:

PROJIS-Nr.: „-“


Unterlage / Blatt-Nr.:
Signallageplan Bl.2
Halenseebrücke
Endzustand
Strecke 6024/6025; km 12,955 - km 14,361
Maßstab: 1:1000

A 100 / A 115 - Umbau AD Funkturm

A100, RF DD - Bau-km 0+000 (Betr.-km 6,091) bis Bau-km 0+871.720 (Betr.-km 7,042)
A100, RF HH - Bau-km 0+000 (Betr.-km 7,042) bis Bau-km 0+970.352 (Betr.-km 6,002)
A115 - Bau-km 0+150 (Betr.-km 26,710) bis Bau-km 1+214.220 (Betr.-km 27,924)

Aufgestellt: (Datum)	Geprüft: (Datum)
DEGES	DEGES
Kenntnisnahme: (Datum)	Genehmigt: (Datum)
	Autobahn GmbH des Bundes

P:\2019\P19-0286 Umbau Autobahndreieck Funkturm\03_EP\01_LST\PT\1.00 Pläne\Halenseebrücke\ppj_ESTW_BWKRV\BWKRV_LP.dwg / 4_0340253353_Ez
18.03.2021 09:26 jlepom @ 23.1s

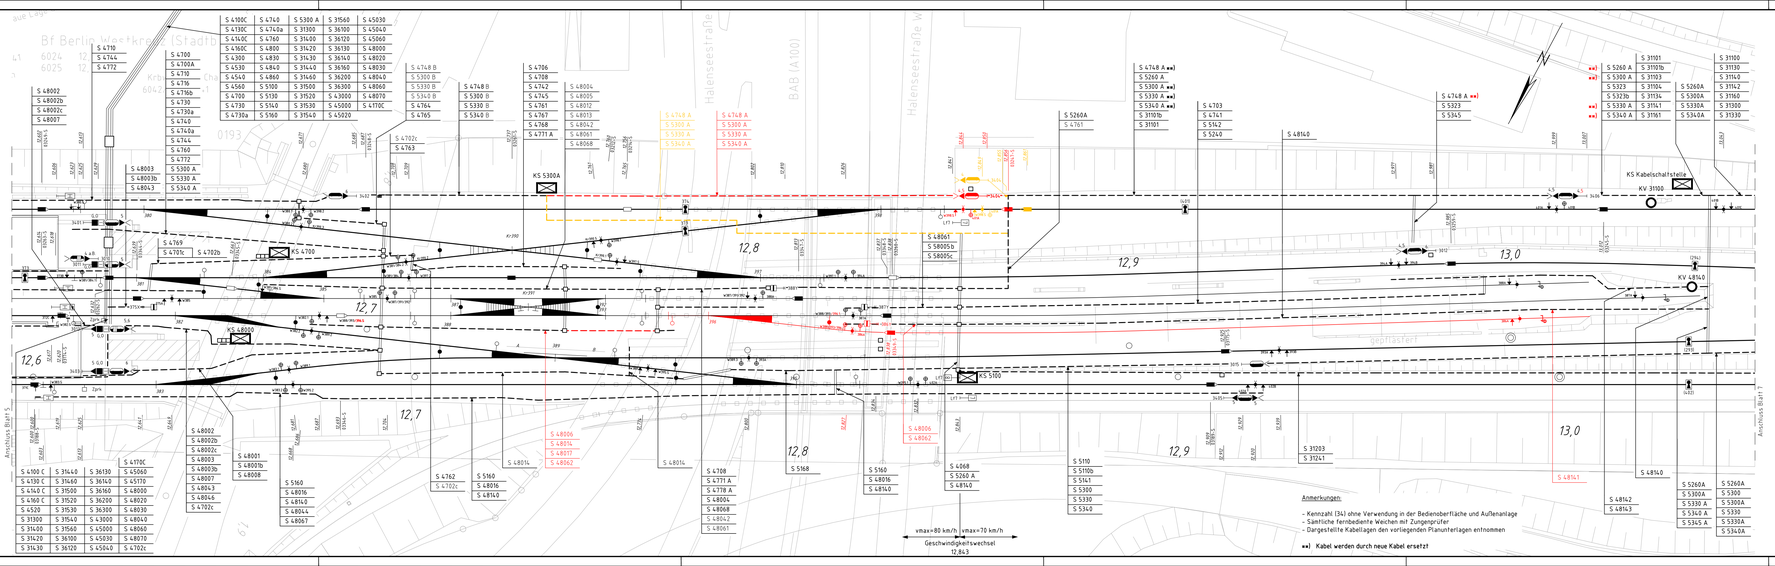

Anmerkungen:

- Kennzahl (34) ohne Verwendung in der Bedienoberfläche und Außenanlage
- Sämtliche fernbediente Weichen mit Zungenprüfer
- Dargestellte Kabellagen der verlegenden Planunternagen entnommen

●●) Kabel werden durch neue Kabel ersetzt

DB Engineering & Consulting GmbH
Part of DB E.C.O. Group
Planung Technik RIL-PLA
Clemens-Michaelis-Straße 5-11
10115 Berlin

	Datum	Zeichen
bearbeitet	23.06.2021	Schmechtig
gezeichnet	23.06.2021	Lepom
geprüft	23.06.2021	Albrecht

EP_LST_KLP_HAL_005

DEGES im Auftrag der Autobahn GmbH des Bundes
Die Autobahn
Deutsche Einheit Fernstraßenplanungs- und -bau GmbH
Zimmerstraße 54
10117 Berlin
Telefon (030) 200 43 - 0
Telefax (030) 200 43 - 291
www.deges.de

	Datum	Zeichen
bearbeitet	06/2021	Hazim
geprüft	06/2021	Schaefer

Projekt-Nr.
VKE F03

Nr.	Art der Änderung	Datum	Zeichen

Lagesystem	Soldner 88	Stand Kataster	09.12.2020
Höhensystem	DHHN 92	Bestandsvermessung	09.12.2020

VORENTWURF

Die Autobahn GmbH des Bundes

Straße: A 100/115 Station:

PROJIS-Nr.: ..-..

Unterlage / Blatt-Nr.:
Kabellageplan
Halenseebrücke
Endzustand
Strecke 6024: km 13,007 - km 13,063
Maßstab: 1:500

A 100 / A 115 - Umbau AD Funkturm

A100, RF DD - Bau-km 0+000 (Betr.-km 6,091) bis Bau-km 0+871.720 (Betr.-km 7,042)
A100, RF HH - Bau-km 0+000 (Betr.-km 7,042) bis Bau-km 0+870.352 (Betr.-km 6,002)
A115 - Bau-km 0+150 (Betr.-km 26,710) bis Bau-km 1+214.220 (Betr.-km 27,924)

Aufgestellt: (Datum)	Geprüft: (Datum)
DEGES	DEGES
Kenntnisnahme: (Datum)	Genehmigt: (Datum)
	Autobahn GmbH des Bundes










DB NETZE

BWKRV.10/15

ESTW-UZ Westkreuz (Stadtbahn)
ESTW-Z Westkreuz BWKRV
Kabellageplan

07 | 6+

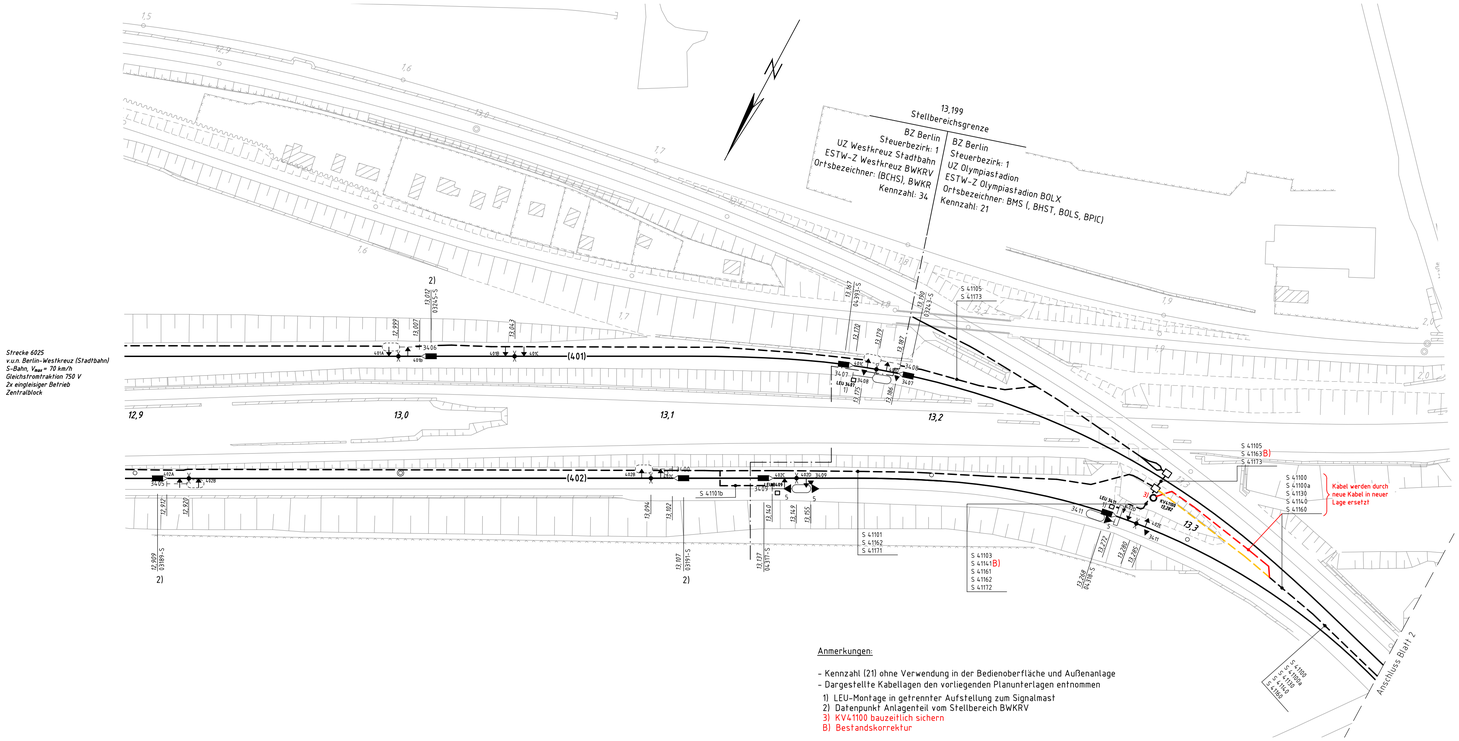

		Datum	Zeichen
DB Engineering & Consulting GmbH Part of DB E.C.O. Group Planung I.TV-O-P-BLN Caroline-Michaelis-Straße 5-11 10115 Berlin	bearbeitet	23.06.2021	Schmechlig
	gezeichnet	23.06.2021	Lepom
	geprüft	23.06.2021	Albrecht
	EP_LST_KLP_MES_001		

		Datum	Zeichen
DEGES im Auftrag der Autobahn GmbH des Bundes Die Autobahn Deutsche Einheit Fernstraßenplanungs- und -bau GmbH Zimmerstraße 54 10117 Berlin Telefon (030) 202 43 - 0 Telefax (030) 202 43 - 291 www.deges.de	bearbeitet	06/2021	Hazim
	geprüft	06/2021	Schaefer
	Projekt-Nr. VKE F03		

Nr.	Art der Änderung	Datum	Zeichen

Lagesystem	Soldner 88	Stand Kataster	09.12.2020
Höhensystem	DHHN 92	Bestandsvermessung	09.12.2020

V O R E N T W U R F

A2	ZBS Strecken-ausrüstung	Engel 01.07.2016	Bürst 27.07.2017	Kunert 16.01.2019	Engel 01.06.2020		
B1	bestand	Hoffmann					
	bes.	01.10.2015					
Index	Änderung	Bear./Dat.	Gepr./Dat.	Abnah./Dat.	Übern./Dat.		
1 : 1000		Erstellt:	01.10.2015	Hoffmann			
		Geprüft:		Mohr			
		Freigegeben:					
TÜVRheinland CERTIFIED		Datum		Name			

TÜV Rheinland
Grattan Bushby Consulting GmbH
Brahmfeldstraße 5, 13581 Berlin
Tel: 030/44422211-0 Fax: -44

Beruhend auf: | Ersatz für: BOLS_.10/15 | Ersatz durch:

DB NETZE
DB Netz AG
Regionalbereich Ost, I.NF-O-O-BLNOP1
Grottkauer Str. 56, 13581 Berlin

BOLS_.10/15

ESTW-UZ Olympiastadion BOLX
ESTW-A Olympiastadion BOLS
Kabellageplan
Strecke 6025, km 12,900 – km 13,388


02 | 1*

Die Autobahn GmbH des Bundes Straße: A 100/115 Station: PROJIS-Nr.: -.-	Unterlage / Blatt-Nr.: Kabellageplan S-Bahn Avusbrücke Bauzustand 1 Strecke 6025; km 12,900 - km 13,388 Maßstab: 1:1000

A 100 / A 115 - Umbau AD Funkturm
A100, RF DD - Bau-km 0+000 (Betr.-km 6,091) bis Bau-km 0+871,720 (Betr.-km 7,042)
A100, RF HH - Bau-km 0+000 (Betr.-km 7,042) bis Bau-km 0+970,352 (Betr.-km 6,002)
A115 - Bau-km 0+150 (Betr.-km 26,710) bis Bau-km 1+214,220 (Betr.-km 27,924)

Aufgestellt: (Datum) DEGES	Geprüft: (Datum) DEGES .....
Kenntnisnahme: (Datum)	Genehmigt: (Datum) Autobahn GmbH des Bundes .....

P:\SVP\PP\PS-0286 Umbau Autobahnbereich Funkturm\03_EP\01_LST\PT1\02 Planen\AVUS-Brücke\plg_BOLS1BLS_KLP.dwg / 1941915\PT_EP_B01
12.03.2021 08:43 pippin
@ 23.5 ----

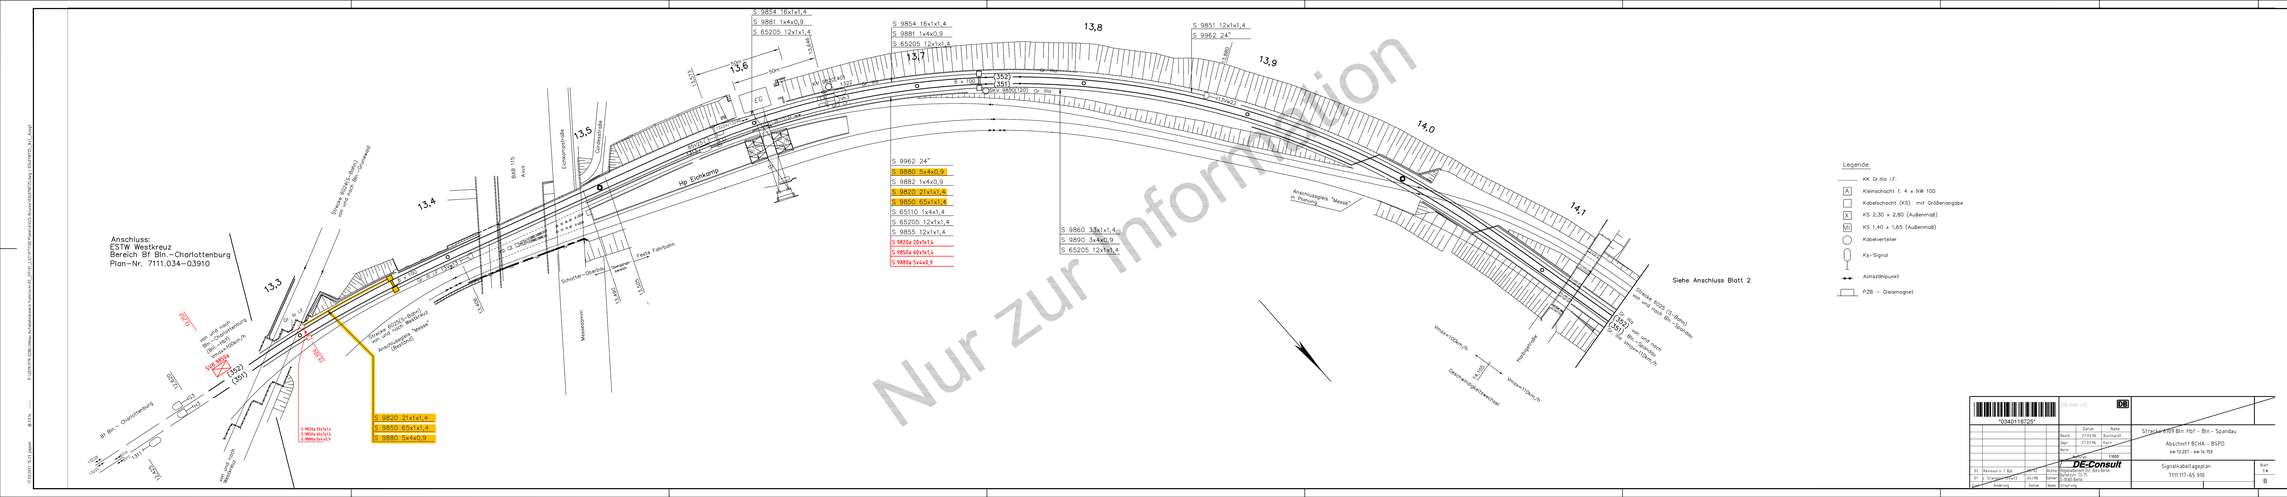

DB Engineering & Consulting GmbH Part of DB E.C.O. Group Deutsche Bahn AG Caroline-Michaelis-Straße 5-11 10115 Berlin		Datum	Zeichen
	bearbeitet	23.06.2021	Schmechtig
	gezeichnet	23.06.2021	Lepom
	geprüft	23.06.2021	Albrecht
	EP_LST_KLP_MES_002		

DEGES im Auftrag der Autobahn GmbH des Bundes Deutsche Einheit Fernstraßenplanungs- und -bau GmbH Zimmerstraße 54 10117 Berlin Telefon (030) 202 43 - 0 Telefax (030) 202 43 - 291 www.deges.de		Datum	Zeichen
	bearbeitet	06/2021	Hazim
	geprüft	06/2021	Schaefer
	Projekt-Nr. VKE F03		

Nr.	Art der Änderung	Datum	Zeichen

Lagesystem	Soldner 88	Stand Kataster	08.12.2020
Höhensystem	DHHN 92	Bestandsvermessung	08.12.2020

VORENTWURF

Die Autobahn GmbH des Bundes

Straße: A 100/115 Station:

PROJIS-Nr.:

Unterlage / Blatt-Nr.:
Kabellageplan F-Bahn
Avusbrücke
Bauzustand 1
Strecke 6025, km 13,207 - km 14,150
Maßstab: 1:1000

A 100 / A 115 - Umbau AD Funkturm

A100, RF DD - Bau-km 0+000 (Betr.-km 6.081) bis Bau-km 0+871 TZ5 (Betr.-km 7.042)
A100, RF HH - Bau-km 0+000 (Betr.-km 7.042) bis Bau-km 0+870 TZ2 (Betr.-km 6.082)
A115 - Bau-km 0+150 (Betr.-km 26,710) bis Bau-km 1+214.220 (Betr.-km 27,924)

Aufgestellt: (Datum) DEGES	Geprüft: (Datum) DEGES
Kenntnisnahme: (Datum)	Genehmigt: (Datum) Autobahn GmbH des Bundes

"0340118725"

							Datum	Name	
						Stand:	27.03.96	Burchard	
						Vor:	27.03.96	Kark	
						Name:		Kark	
								1:1000	
02	Revision v. 1 Bpl	24.07.03	Behrens	Ingenieurbüro Behrens					
01	Vorplanung (VP)	01.7.96	Zehner	Ing. Büro Zehner					
	Bearbeitung		Datum	Name	Abteilung				

DE:Consult


Abschnitt BCHA – BSPD


km 13,207 – km 14,150

Signalkabellageplan

7111.111–65 930

Blatt 1 v.

B

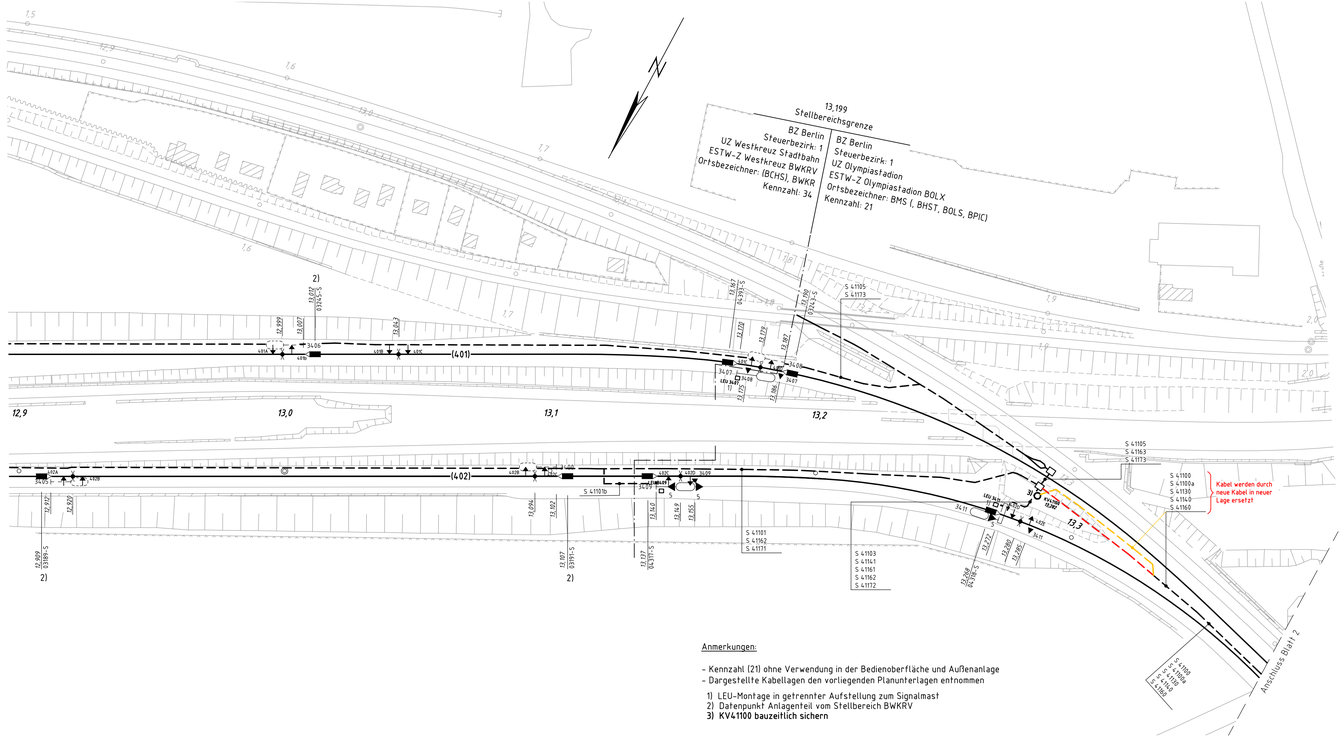

		Datum	Zeichen
DB Engineering & Consulting GmbH Part of DB E.C.O. Group Planung I.TV-O-P-BLN Caroline-Michaelis-Straße 5-11 10115 Berlin	bearbeitet	23.06.2021	Schmechtig
	gezeichnet	23.06.2021	Lepom
	geprüft	23.06.2021	Albrecht
	EP_LST_KLP_MES_003		

		Datum	Zeichen
DEGES im Auftrag der Autobahn GmbH des Bundes / Die Autobahn Deutsche Einheit Fernstraßenplanungs- und -bau GmbH Zimmerstraße 54 10117 Berlin Telefon (030) 202 43 - 0 Telefax (030) 202 43 - 291 www.deges.de	bearbeitet	06/2021	Hazim
	geprüft	06/2021	Schaefer
	Projekt-Nr. VKE F03		

Nr.	Art der Änderung	Datum	Zeichen

Lagesystem	Soldner 88	Stand Kataster	09.12.2020
Höhensystem	DHHN 92	Bestandsvermessung	09.12.2020

VORENTWURF

Index	Änderung	Bear./Dat.	Gepr./Dat.
A0	ZBS Streckenausrüstung	Engel 01.07.2016	Bürst 27.07.2017
B1	bestand bis:	Hoffmann 01.10.2015	Kunert 16.01.2019
			Engel 01.06.2020

Beruhend auf: | Ersatz für: BOLS_.10/15 | Ersatz durch:

DB NETZE
DB Netz AG
Regionalbereich Ost, I.NF-O-O-BLNDP1
Ostendstraße 55-56, 12459 Berlin

BOLS_.10/15

1 : 1000	Erstellt:	01.10.2015	Hoffmann
	Geprüft:		Mohr
	Freigegeben:		
TÜVRheinland CERTIFIED	Datum		Name

TÜV Rheinland
Grabner Traffic Consulting GmbH
Breite Straße 2, 10178 Berlin
Tel: 030/44322-0 Fax: -44

ESTW-UZ Olympiastadion BOLX
ESTW-A Olympiastadion BOLS
Kabellageplan
Strecke 6025, km 12,900 – km 13,388

02 | 1*

Die Autobahn GmbH des Bundes

Straße: A 100/115 Station:

PROJIS-Nr.: -.-"


Unterlage / Blatt-Nr.:
Kabellageplan S-Bahn Avusbrücke
Bauzustand 2
Strecke 6025; km 12,900 - km 13,388
Maßstab: 1:1000

A 100 / A 115 - Umbau AD Funkturm

A100, RF DD - Bau-km 0+000 (Betr.-km 6,091) bis Bau-km 0+871,720 (Betr.-km 7,042)
A100, RF HH - Bau-km 0+000 (Betr.-km 7,042) bis Bau-km 0+970,352 (Betr.-km 6,002)
A115 - Bau-km 0+150 (Betr.-km 26,710) bis Bau-km 1+214,220 (Betr.-km 27,924)

Aufgestellt: (Datum) DEGES	Geprüft: (Datum) DEGES
Kenntnisnahme: (Datum)	Genehmigt: (Datum) Autobahn GmbH des Bundes

P:\SVN\PHN-0286 Umbau Autobahnbrücke Funkturm\03_EP\01_LST\PT1\02 Planen\AVUS-Brücke\plg_BOLS1BLS_KLP.dwg | 19.01.2021 09:55 jeppen | @ 23.5 | -----

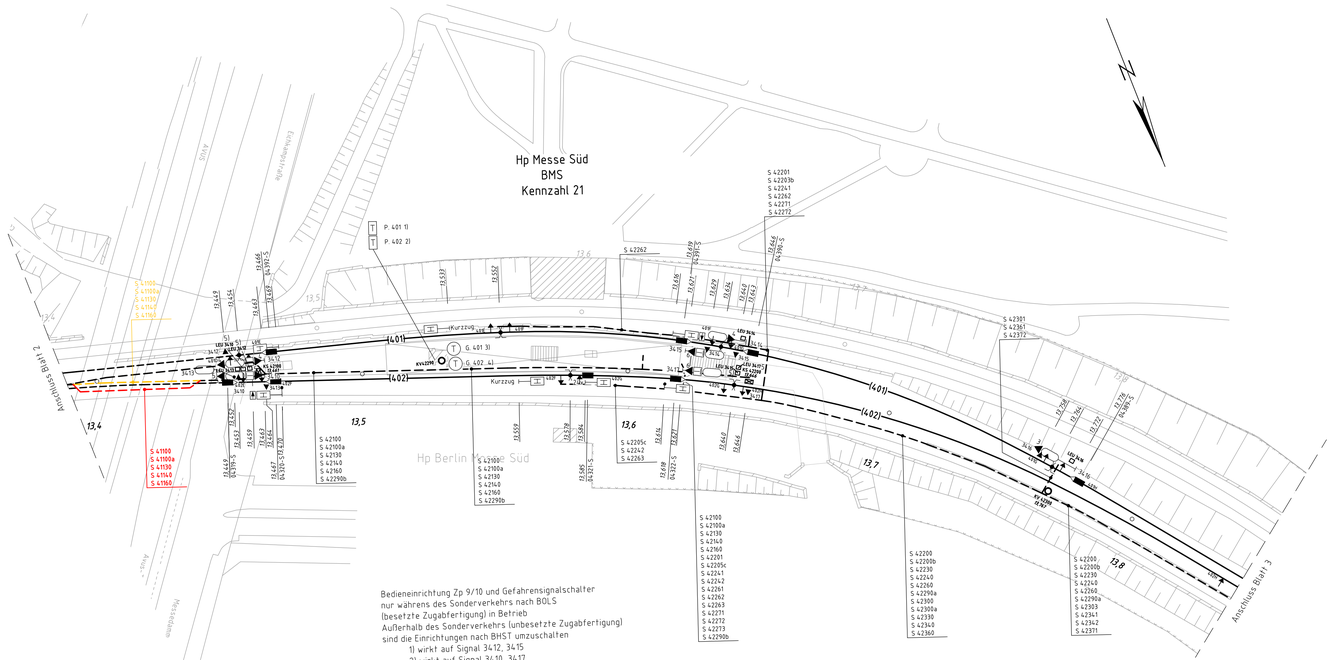

Bedieneinrichtung Zp 9/10 und Gefahrensignalschalter
nur während des Sonderverkehrs nach BOLS
(besetzte Zugabfertigung) in Betrieb
Außerhalb des Sonderverkehrs (unbesetzte Zugabfertigung)
sind die Einrichtungen nach BHST umzuschalten

1) wirkt auf Signal 3412, 3415
2) wirkt auf Signal 3410, 3417
3) wirkt auf Signal 3407, 3414, 3416
4) wirkt auf Signal 3411, 3413, 3424
5) LEU-Montage in getrennter Aufstellung zum Signalmast

Anmerkungen:

- Kennzahl (21) ohne Verwendung in der Bedienoberfläche und Außenanlage
- Dargestellte Kabellagen den vorliegenden Planunterlagen entnommen

		Datum	Zeichen
DB Engineering & Consulting GmbH Part of DB E.C.O. Group Planung I.TV-O-P-BLN Caroline-Michaelis-Straße 5-11 10115 Berlin	bearbeitet	23.06.2021	Schmechlig
	gezeichnet	23.06.2021	Lepom
	geprüft	23.06.2021	Albrecht
	EP_LST_KLP_MES_004		

		Datum	Zeichen
DEGES im Auftrag der Autobahn GmbH des Bundes Die Autobahn Deutsche Einheit Fernstraßenplanungs- und -bau Gmbh Zimmerstraße 54 10117 Berlin Telefon (030) 202 43 - 0 Telefax (030) 202 43 - 291 www.deges.de	bearbeitet	06/2021	Hazim
	geprüft	06/2021	Schaefer
	Projekt-Nr. VKE F03		

Nr.	Art der Änderung	Datum	Zeichen

Lagesystem	Soldner 88	Stand Kataster	09.12.2020
Höhensystem	DHHN 92	Bestandsvermessung	09.12.2020

VORENTWURF

Die Autobahn GmbH des Bundes Straße: A 100/115 Station: PROJIS-Nr.: -.-	Unterlage / Blatt-Nr.: Kabellageplan S-Bahn Avusbrücken Bauzustand 2 Strecke 6025; km 13,388 - km 13,847 Maßstab: 1:1000

A 100 / A 115 - Umbau AD Funkturm

A100, RF DD - Bau-km 0+000 (Betr.-km 6,091) bis Bau-km 0+871,720 (Betr.-km 7,042)
A100, RF HH - Bau-km 0+000 (Betr.-km 7,042) bis Bau-km 0+970,352 (Betr.-km 6,002)
A115 - Bau-km 0+150 (Betr.-km 26,710) bis Bau-km 1+214,220 (Betr.-km 27,924)


Aufgestellt: (Datum) DEGES	Geprüft: (Datum) DEGES .....
Kenntnisnahme: (Datum)	Genehmigt: (Datum) Autobahn GmbH des Bundes .....

A2	ZBS Streckenausrüstung	Engel	Bürst	Kunert	Engel	Beruhend auf:	Ersatz für: BOLS_.10/15	Ersatz durch:	
		01.07.2016	27.07.2017	16.01.2019	01.06.2020				
A1	bestand neu	Hoffmann				DB Netz AG Regionalbereich Ost, I.NP-O-O-BLN(P) Leipziger Straße 55-56, 10969 Berlin	BOLS_.10/15		
Index	Änderung	Bear./Dat.	Gepr./Dat.	Abnah./Dat.	Übern./Dat.				
1 : 1000		Erstellt:	01.10.2015	Hoffmann		ESTW-UZ Olympiastadion BOLX ESTW-A Olympiastadion BOLS Kabellageplan Strecke 6025, km 13,388 - km 13,847			
		Geprüft:		Mohr					
		Freigegeben:							
TÜVRheinland CERTIFIED		Datum		Name					
TÜV Rheinland Grabner Bushby Consulting GmbH Breite Straße 31, 10178 Berlin Tel: 030/44322-0 Fax: -44							02	2	

B

034013421 8

P:\DB\PRP\PS-0286 Umbau Autobahnbrücke Funkturm\03_EP\01_LST\PT1\30 Plan\1.AVUS-Brücke\pln_BOLS1BRL5_KLP.dwg / 3343135218_EP_B02
12.03.2021 13:05 pippin
@ 23:5 ----

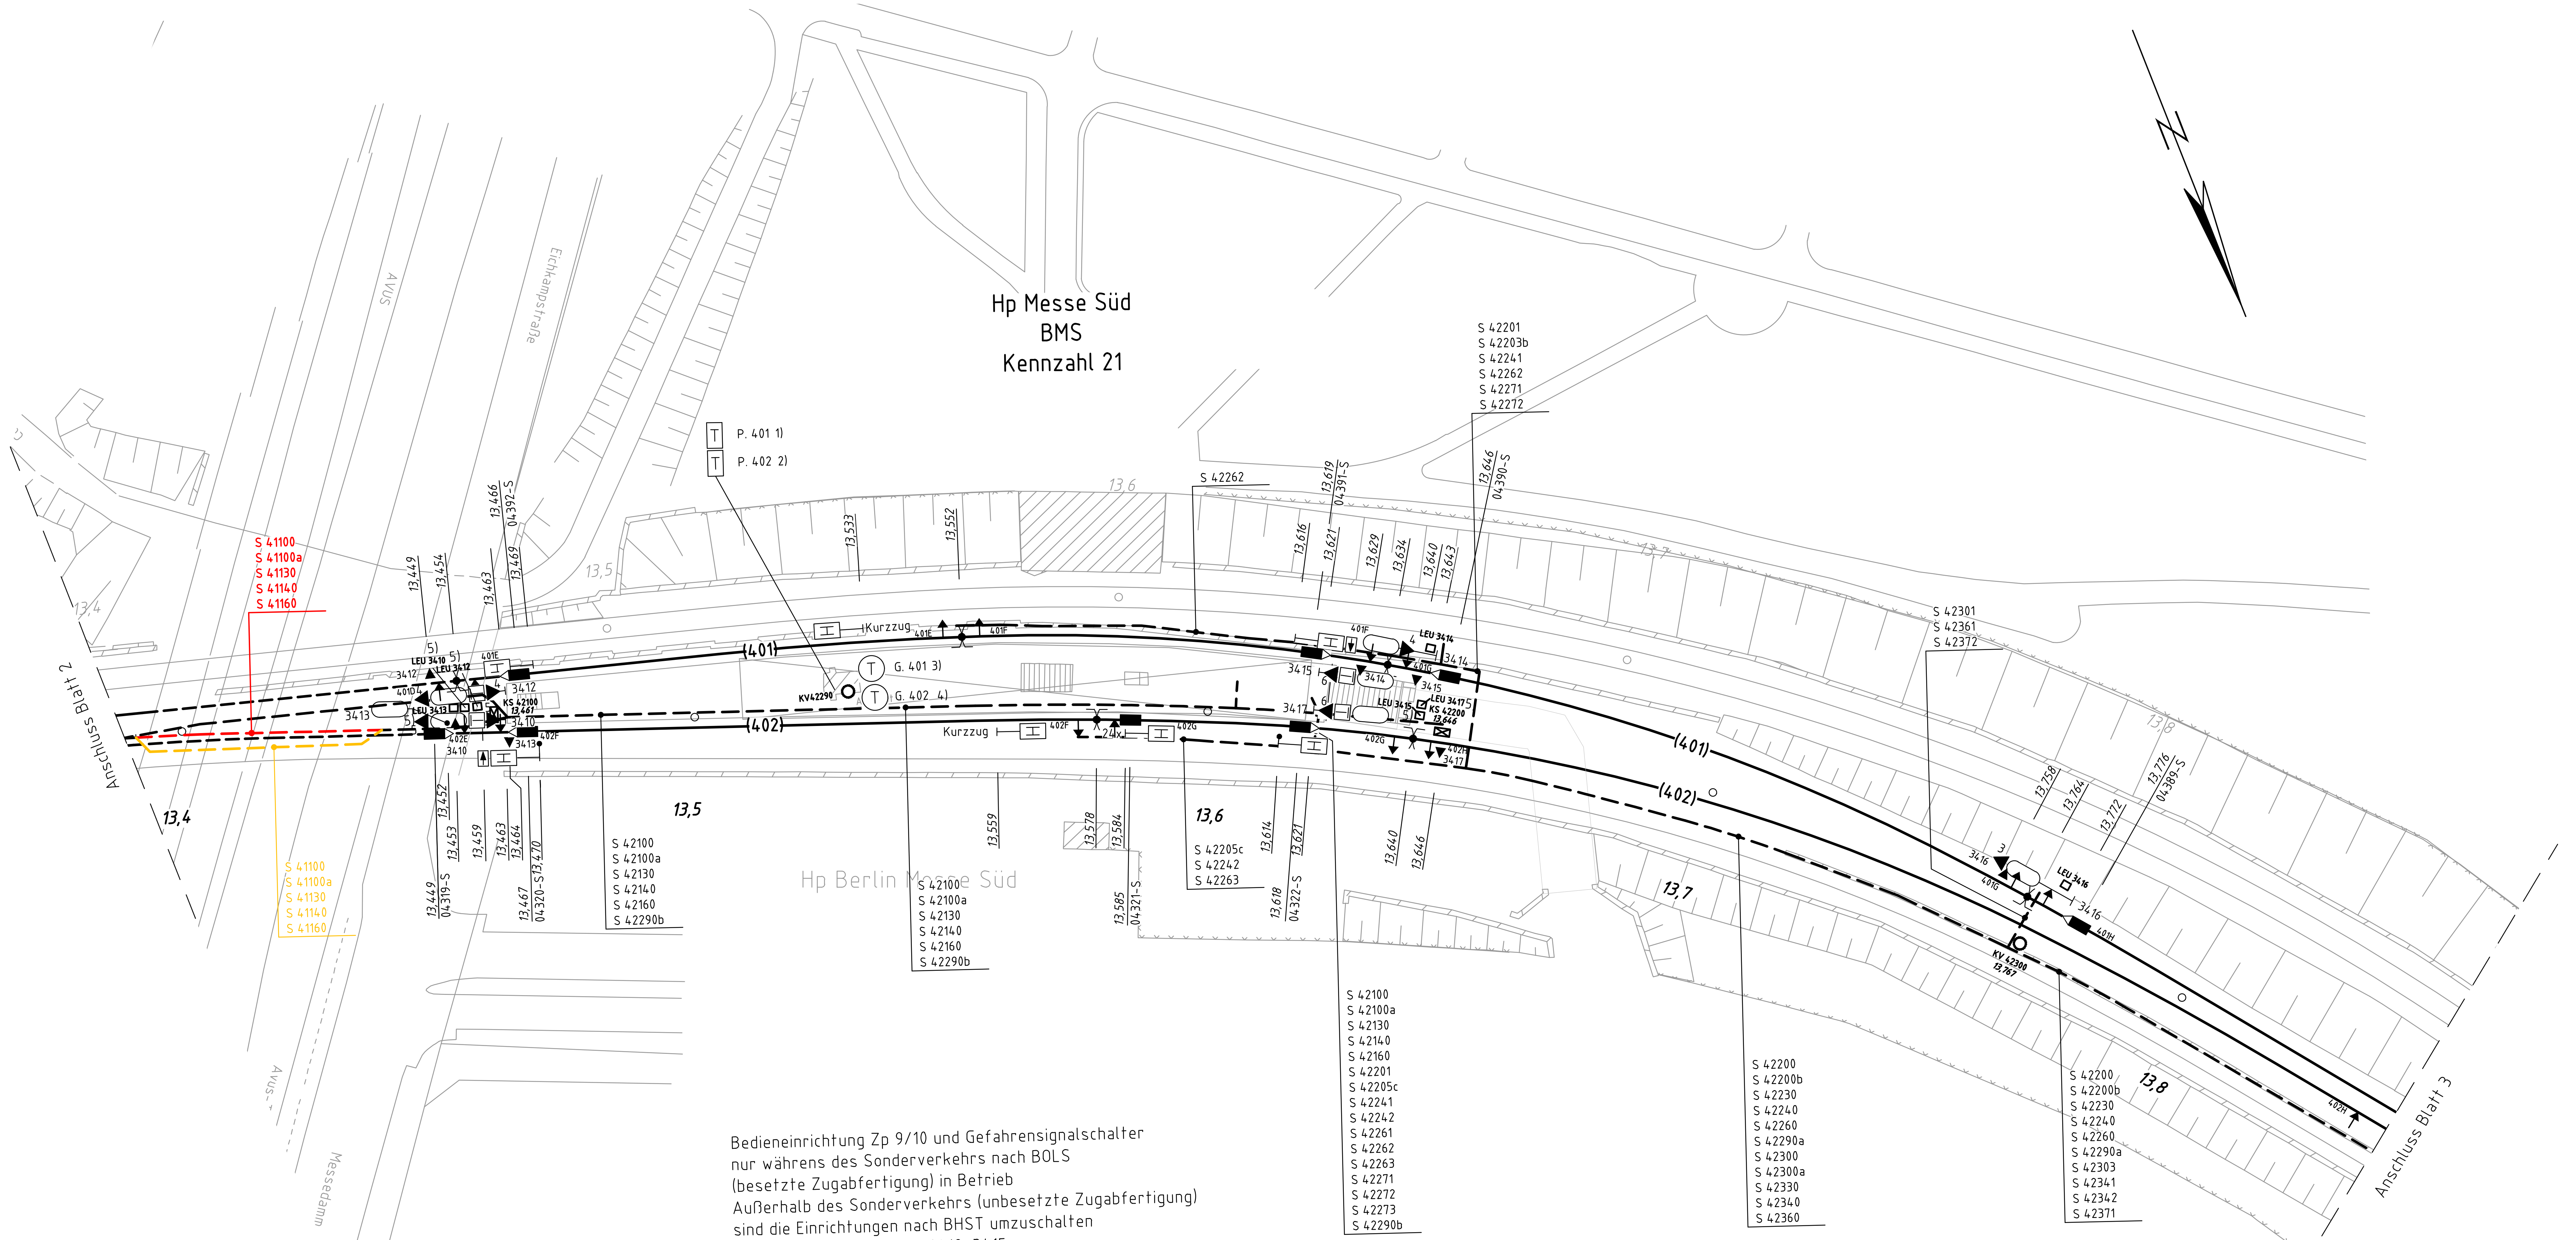

Bedieneinrichtung Zp 9/10 und Gefahrensignalschalter
nur währens des Sonderverkehrs nach BOLS
(besetzte Zugabfertigung) in Betrieb
Außerhalb des Sonderverkehrs (unbesetzte Zugabfertigung)
sind die Einrichtungen nach BHST umzuschalten

1) wirkt auf Signal 3412, 3415
2) wirkt auf Signal 3410, 3417
3) wirkt auf Signal 3407, 3414, 3416
4) wirkt auf Signal 3411, 3413, 3424
5) LEU-Montage in getrennter Aufstellung zum Signalmast

Anmerkungen:

- Kennzahl (21) ohne Verwendung in der Bedienoberfläche und Außenanlage
- Dargestellte Kabellagen den vorliegenden Planunterlagen entnommen

0340134218 B

Index	Änderung	Bear./Dat.	Gepr./Dat.	Abnah./Dat.	Übern./Dat.
02	ZBS Strecken-ausrüstung	Engel 01.07.2016	Börst 27.07.2017	Kunert 14.01.2019	Engel 01.04.2019
01	Bestand neu	Hoffmann 01.10.2015			

Beruhend auf:

DB NETZE
DB Netz AG
Regionalbereich Ost, I.NP-O-D-BLN(P)
Granitzstraße 55-56, 13189 Berlin

Ersatz für: BOLS_.10/15 | Ersatz durch:

BOLS_.10/15

1 : 1000		Datum	Name
	Erstellt:	01.10.2015	Hoffmann
	Geprüft:		Mohr
	Freigegeben:		

TÜVRheinland®
GREBNER RUCHAY CONSULTING
Genau. Richtig.
TÜV Rheinland
Grebner Ruchay Consulting GmbH
Breite Straße 2, 13187 Berlin
Tel.: 030/440227-0 Fax: - 40

ESTW-UZ Olympiastadion BOLX
ESTW-A Olympiastadion BOLS
Kabellageplan
Strecke 6025, km 13,388 - km 13,847

02 | 2+

DB Engineering & Consulting GmbH
Part of DB E.C.O. Group
Planung I.TV-O-P-BLN
Caroline-Michaelis-Straße 5-11
10115 Berlin

	Datum	Zeichen
bearbeitet	23.06.2021	Schmechtig
gezeichnet	23.06.2021	Lepom
geprüft	23.06.2021	Albrecht

EP_LST_KLP_MES_005

DEGES im Auftrag der Autobahn GmbH des Bundes — Die Autobahn

Deutsche Einheit Fernstraßenplanungs- und -bau Gmbh
Zimmerstraße 54
10117 Berlin
Telefon (030) 202 43 - 0
Telefax (030) 202 43 - 291
www.deges.de

	Datum	Zeichen
bearbeitet	06/2021	Hazim
geprüft	06/2021	Schaefer

Projekt-Nr.: VKE F03

Nr.	Art der Änderung	Datum	Zeichen

Lagesystem	Soldner 88	Stand Kataster	09.12.2020
Höhensystem	DHHN 92	Bestandsvermessung	09.12.2020

V O R E N T W U R F

Die Autobahn GmbH des Bundes

Straße: A 100/115 Station:

PROJIS-Nr.: „-"

Unterlage / Blatt-Nr.:
Kabellageplan S-Bahn Avusbrücke
Endzustand
Strecke 6025; km 13,388 - km 13,847
Maßstab: 1:1000

A 100 / A 115 - Umbau AD Funkturm

A100, RF DD - Bau-km 0+000 (Betr.-km 6,091) bis Bau-km 0+871.720 (Betr.-km 7,042)
A100, RF HH - Bau-km 0+000 (Betr.-km 7,042) bis Bau-km 0+970.352 (Betr.-km 6,002)
A115 - Bau-km 0+150 (Betr.-km 26,710) bis Bau-km 1+214.220 (Betr.-km 27,924)

Aufgestellt: (Datum)
DEGES
....

Geprüft: (Datum)
DEGES
....

Kenntnisnahme: (Datum)
....

Genehmigt: (Datum)
Autobahn GmbH des Bundes
....